



План 1 этажа секции А

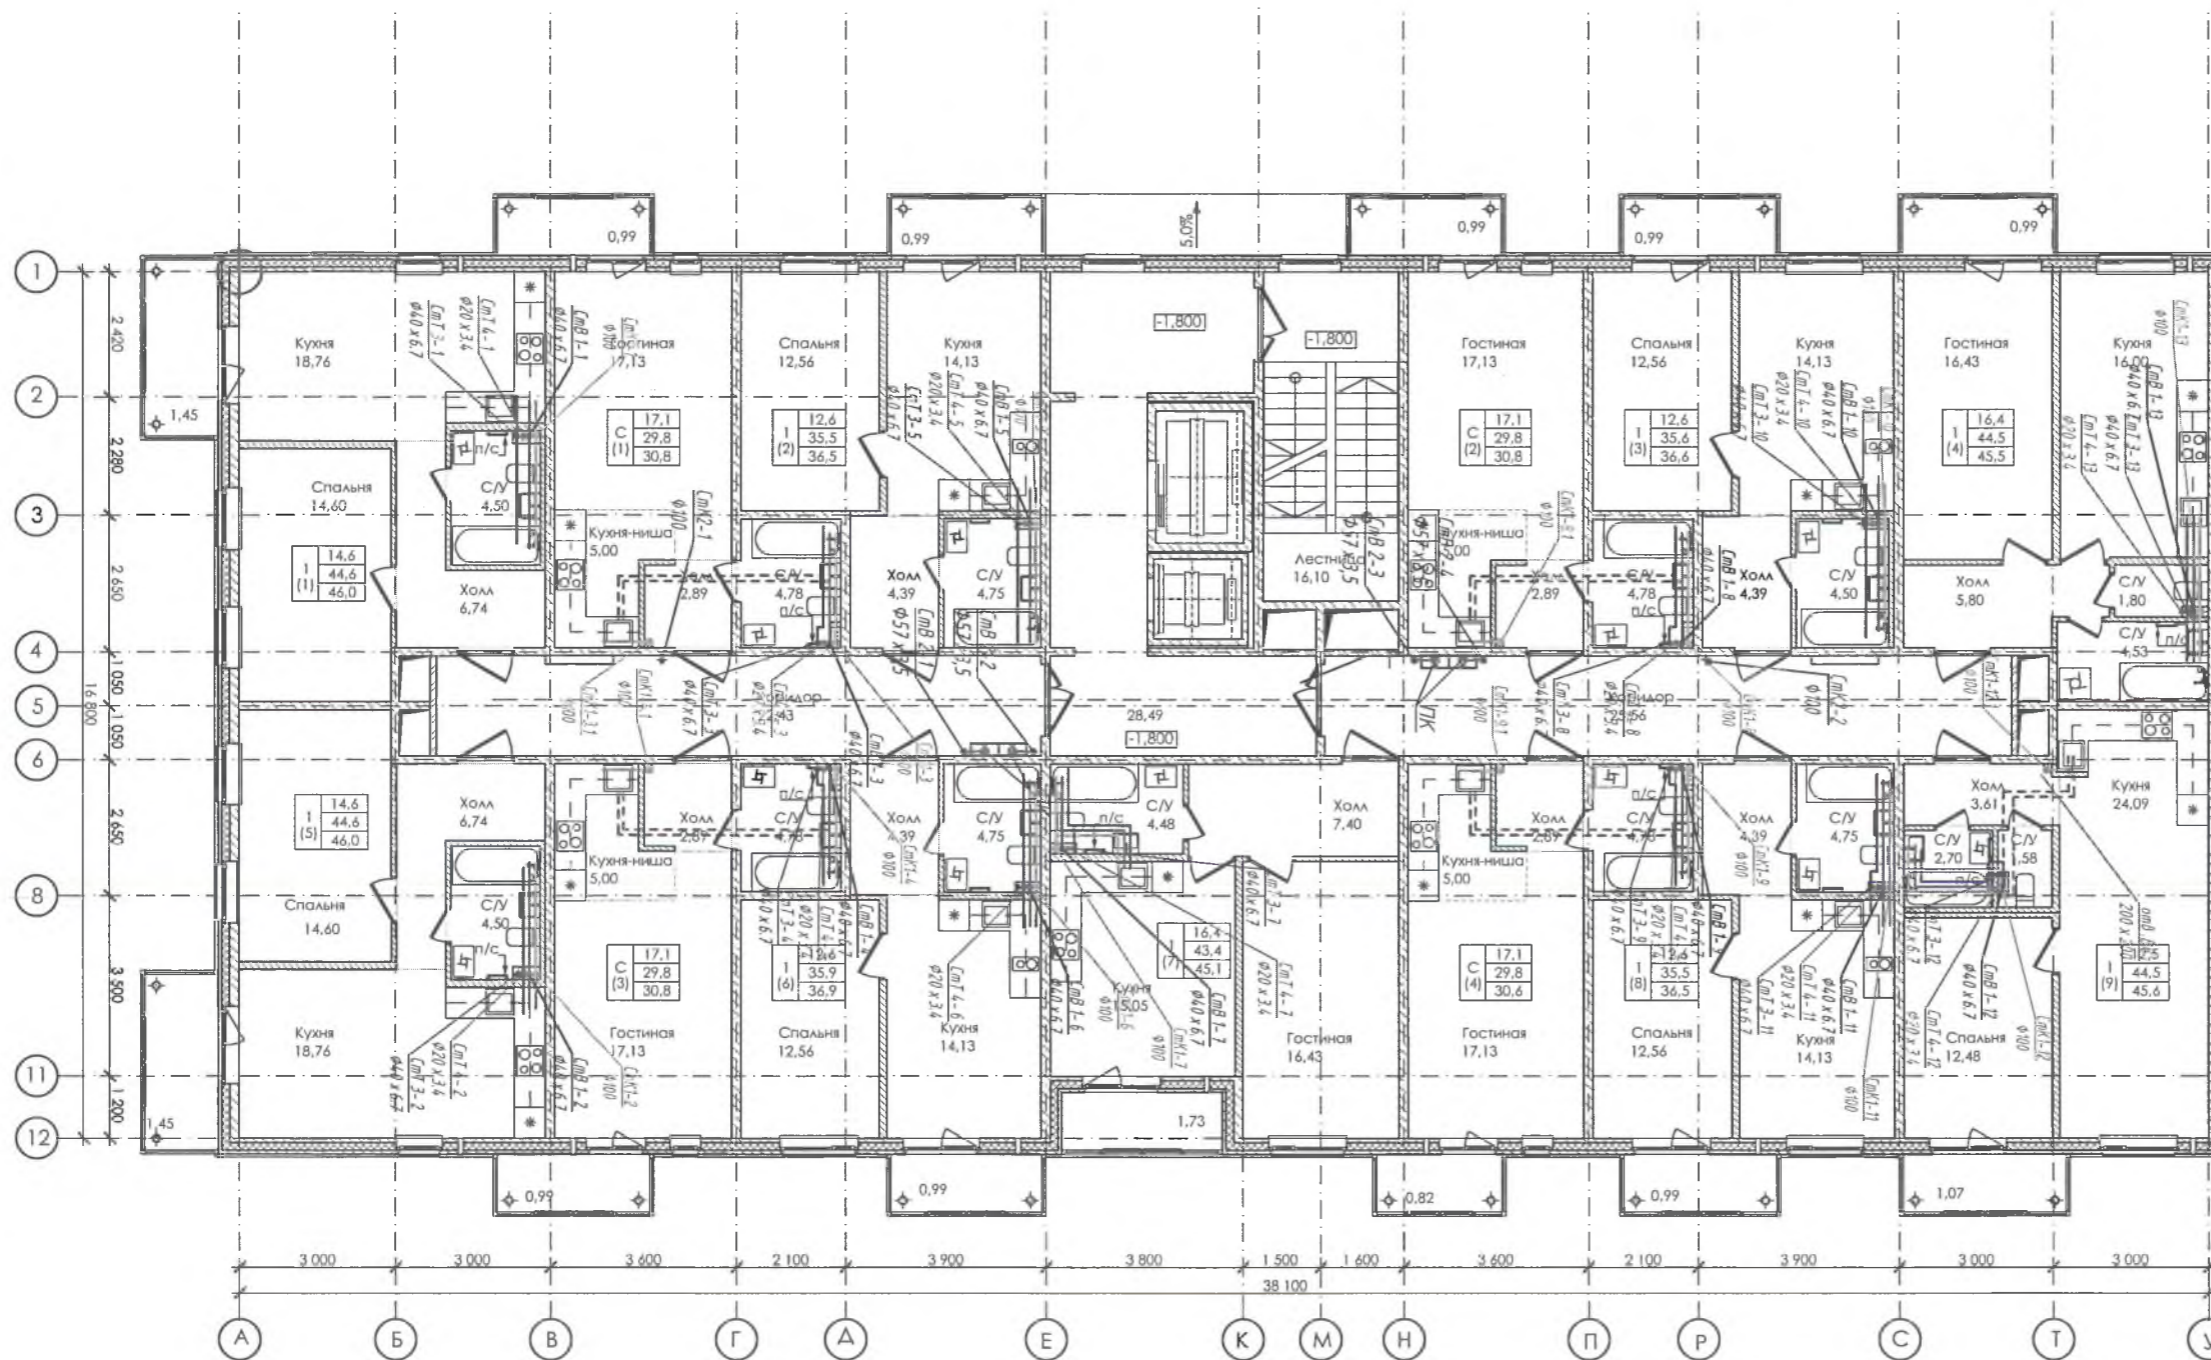

Компоновочная схема

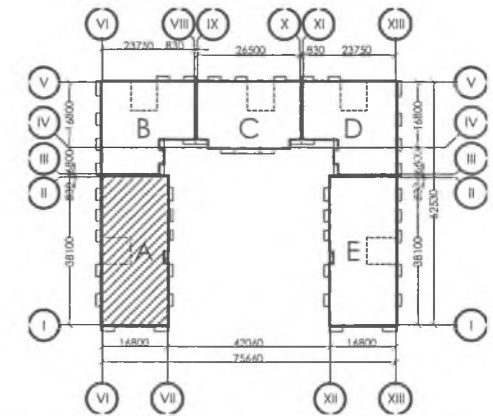

Экспликация помещений 1 этажа секции А

№	Наименование	Площадь, м ²
I (1)	Однокомнатная квартира	44,48
I (2)	Однокомнатная квартира	35,45
I (3)	Однокомнатная квартира	35,45
I (4)	Однокомнатная квартира	44,06
I (5)	Однокомнатная квартира	44,48
I (6)	Однокомнатная квартира	35,45
I (7)	Однокомнатная квартира	42,80
I (8)	Однокомнатная квартира	35,45
I (9)	Однокомнатная квартира	44,03
С (1)	Квартира-студия	29,41
С (2)	Квартира-студия	29,41
С (3)	Квартира-студия	29,41
С (4)	Квартира-студия	29,41
МОП		93,00
		572,29 м ²

Согласовано



Инв. № подл. Подп. и дата. Взам. инв. №

Изм.		Лист № док.		Подп.	Дата	А-13-17-00.ВК ИД		
Ленинградская область, Всеволожский район, пос. Колтуши, д. Старая.						Стадия	Лист	Листов
Разраб.	Пров.	Антонов				ИД	8	
Многоквартирный жилой дом со встроенными нежилыми помещениями						Исполнительный План 1 этажа секции А.		
Н. контр.								

Формат А2

План 1 этажа секции В

Компоновочная схема

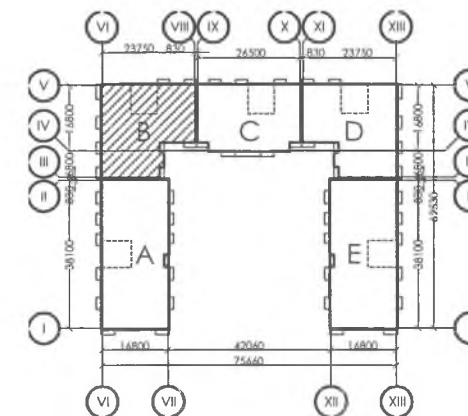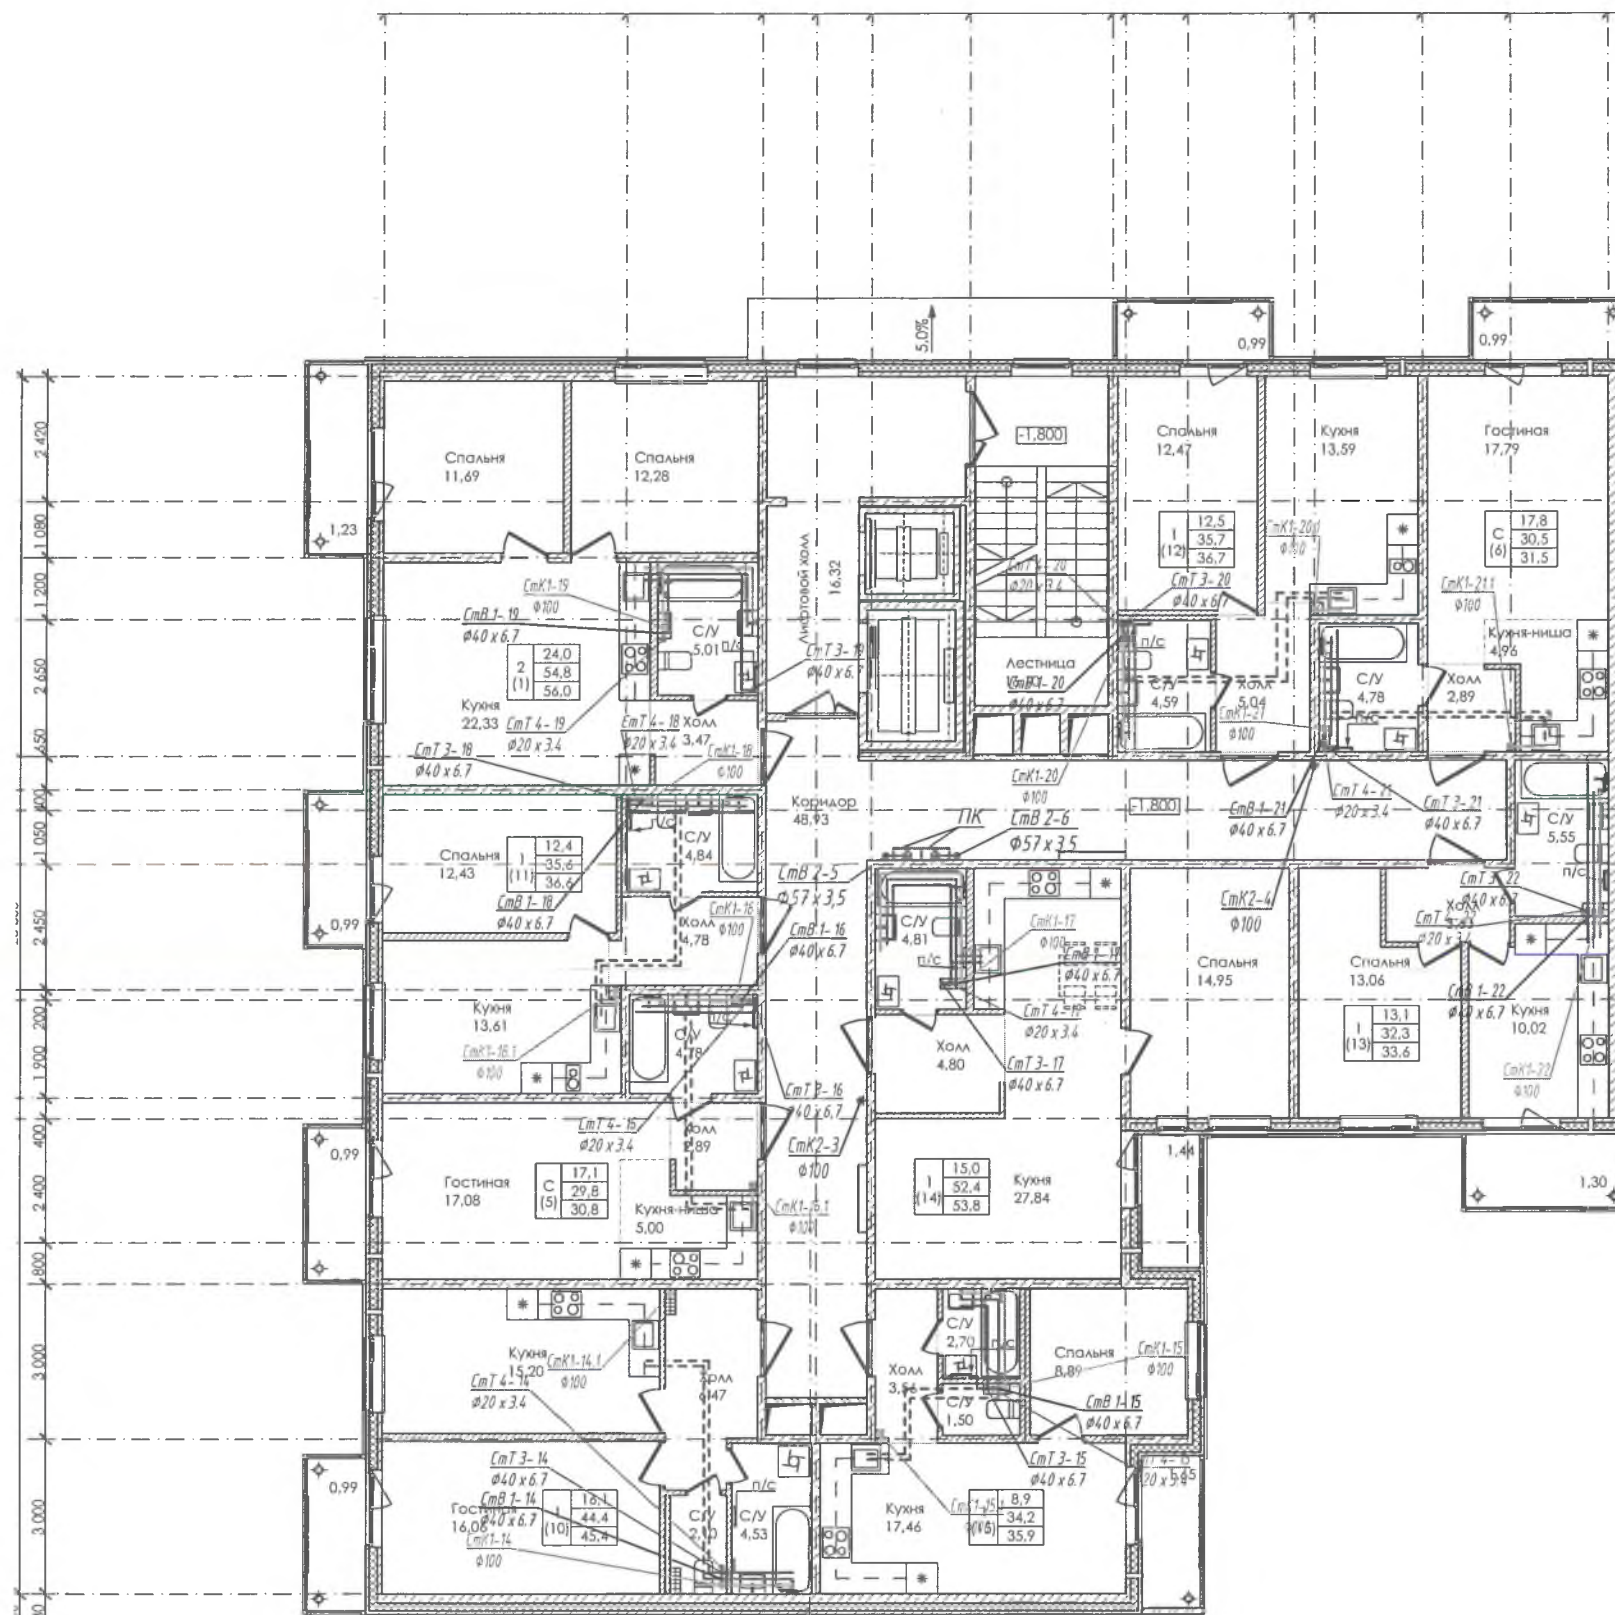

Экспликация помещений 1 этажа секции В


№	Наименование	Площадь, м²
1 (10)	Однокомнатная квартира	43,84
1 (11)	Однокомнатная квартира	35,27
1 (12)	Однокомнатная квартира	35,27
1 (13)	Однокомнатная квартира	31,94
1 (14)	Однокомнатная квартира	52,12
1 (15)	Однокомнатная квартира	33,68
2 (1)	Двухкомнатная квартира	54,56
С (5)	Квартира-студия	29,41
С (6)	Квартира-студия	30,07
	МОП	81,72
		427,88 м²

Согласовано


Инв. № подл. Подп. и дата. Взам. инв. №

А-13-17-00.ВК ИД					
Ленинградская область, Всеволожский район, пос. Колтуши, д. Старая.					
Изм.	Кол. уч.	Лист	№ док.	Подп.	Дата
Разраб.	Антонов				
Пров.					
И. контр.					
			Многоквартирный жилой дом со встроенными нежилыми помещениями		
			ИД	9	Листов
			Исполнительный План 1 этажа секции В.		
Формат А2					

План 1 этажа секции С

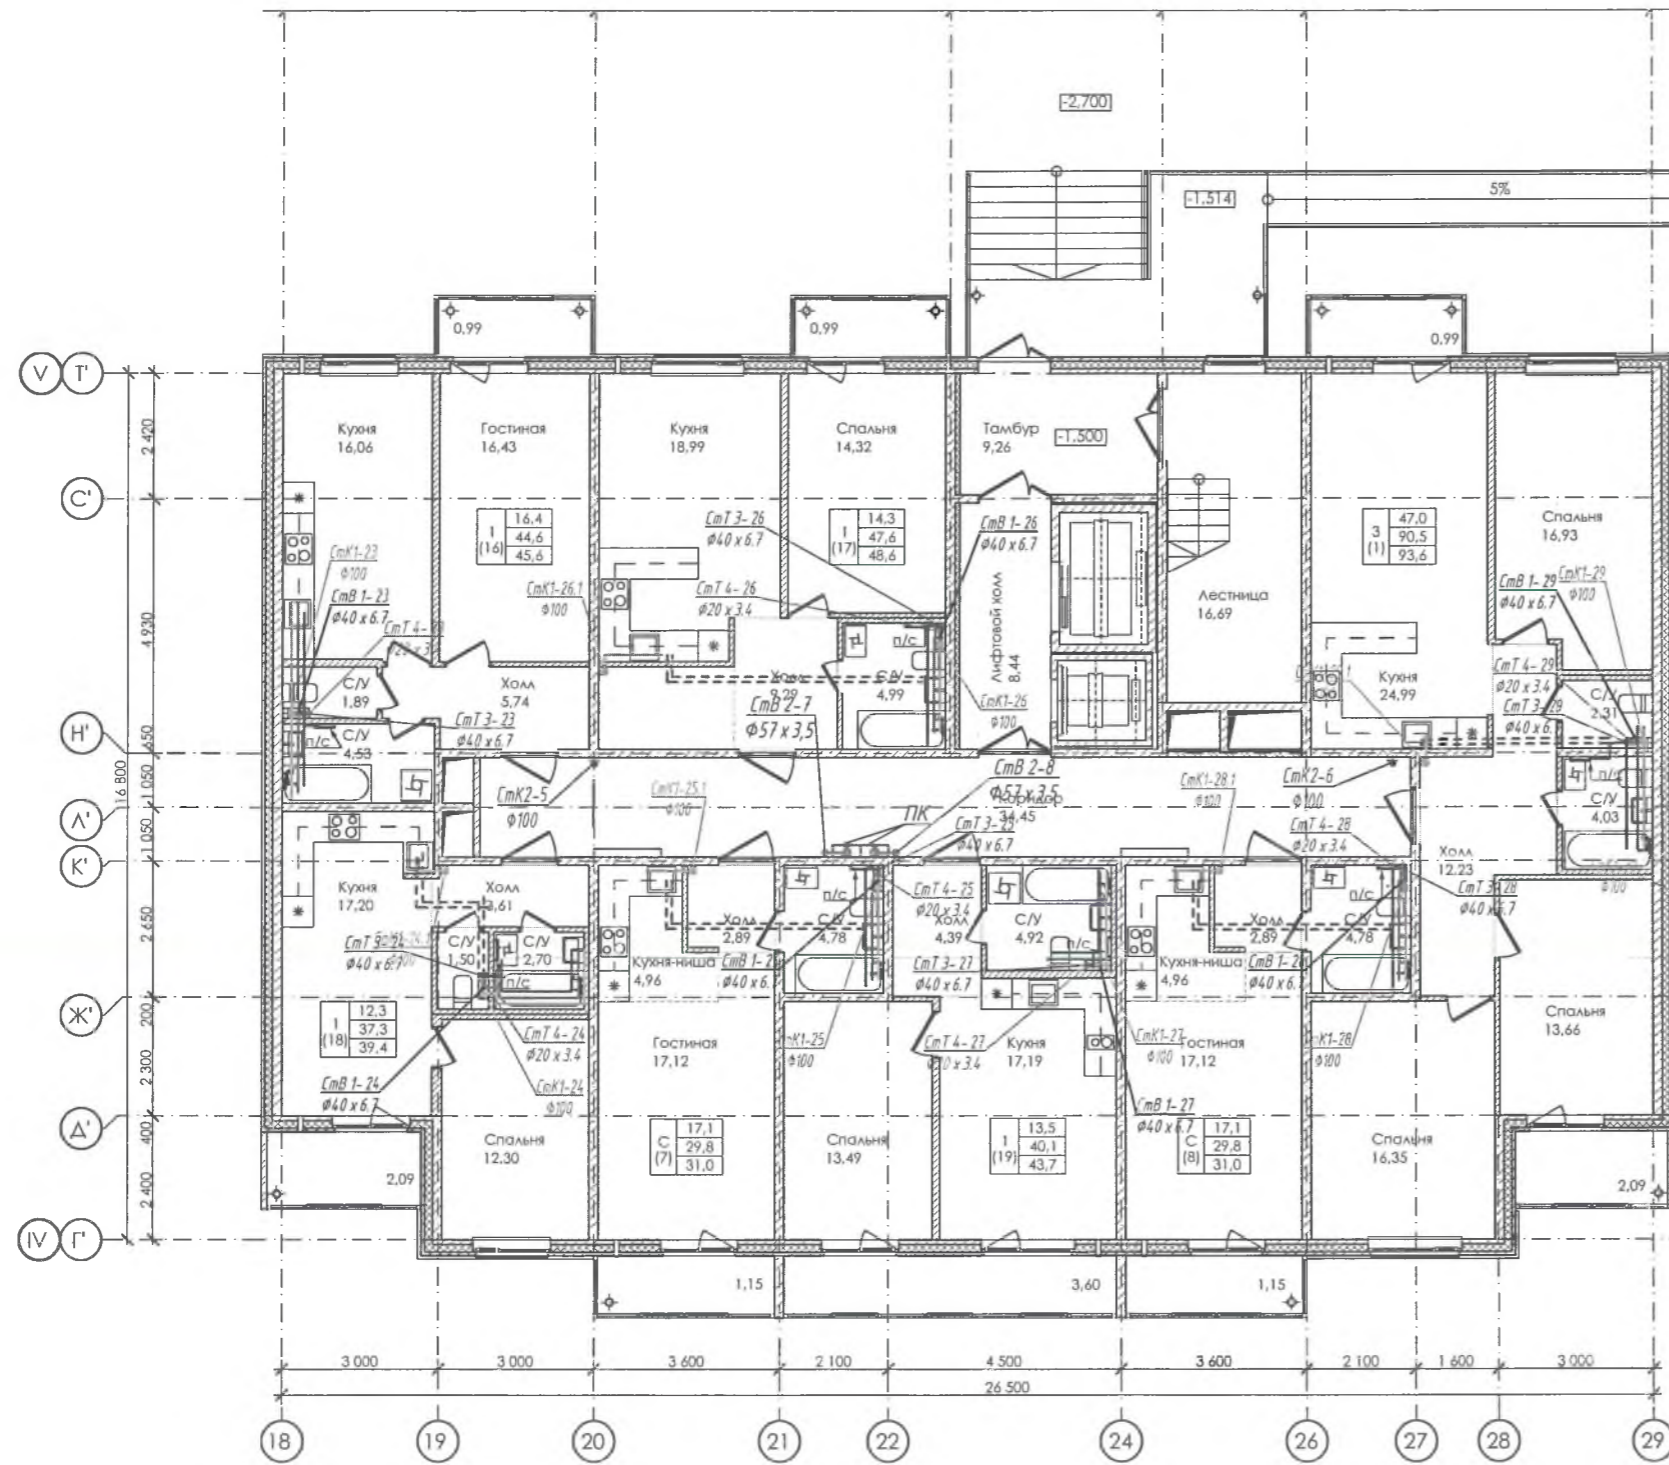

Компоновочная схема

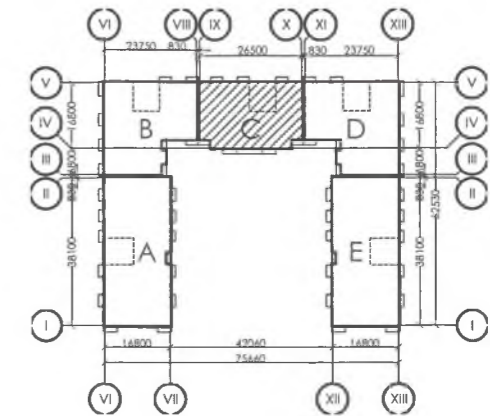

Экспликация помещений 1 этажа секции С

№	Наименование	Площадь, м2
1 (16)	Однокомнатная квартира	44,06
1 (17)	Однокомнатная квартира	47,04
1 (18)	Однокомнатная квартира	37,03
1 (19)	Однокомнатная квартира	39,68
3 (1)	Трехкомнатная квартира	90,00
С (7)	Квартира-студия	29,41
С (8)	Квартира-студия	29,41
	МОП	68,62
		385,25 м ²


Согласовано

Инв. № подл. Подп. и дата. Взам. инв. №


А-13-17-00.ВК.ИД			
Ленинградская область, Всеволожский район, пос. Колтуши, д. Старая.			
Изм.	Кол. чч	Лист № док.	Подп.
Разраб.	Антонов	ИД	10
Пров.			
Н. контр.		Исполнительный План 1 этажа секции С.	

Формат А2

План 1 этажа секции D

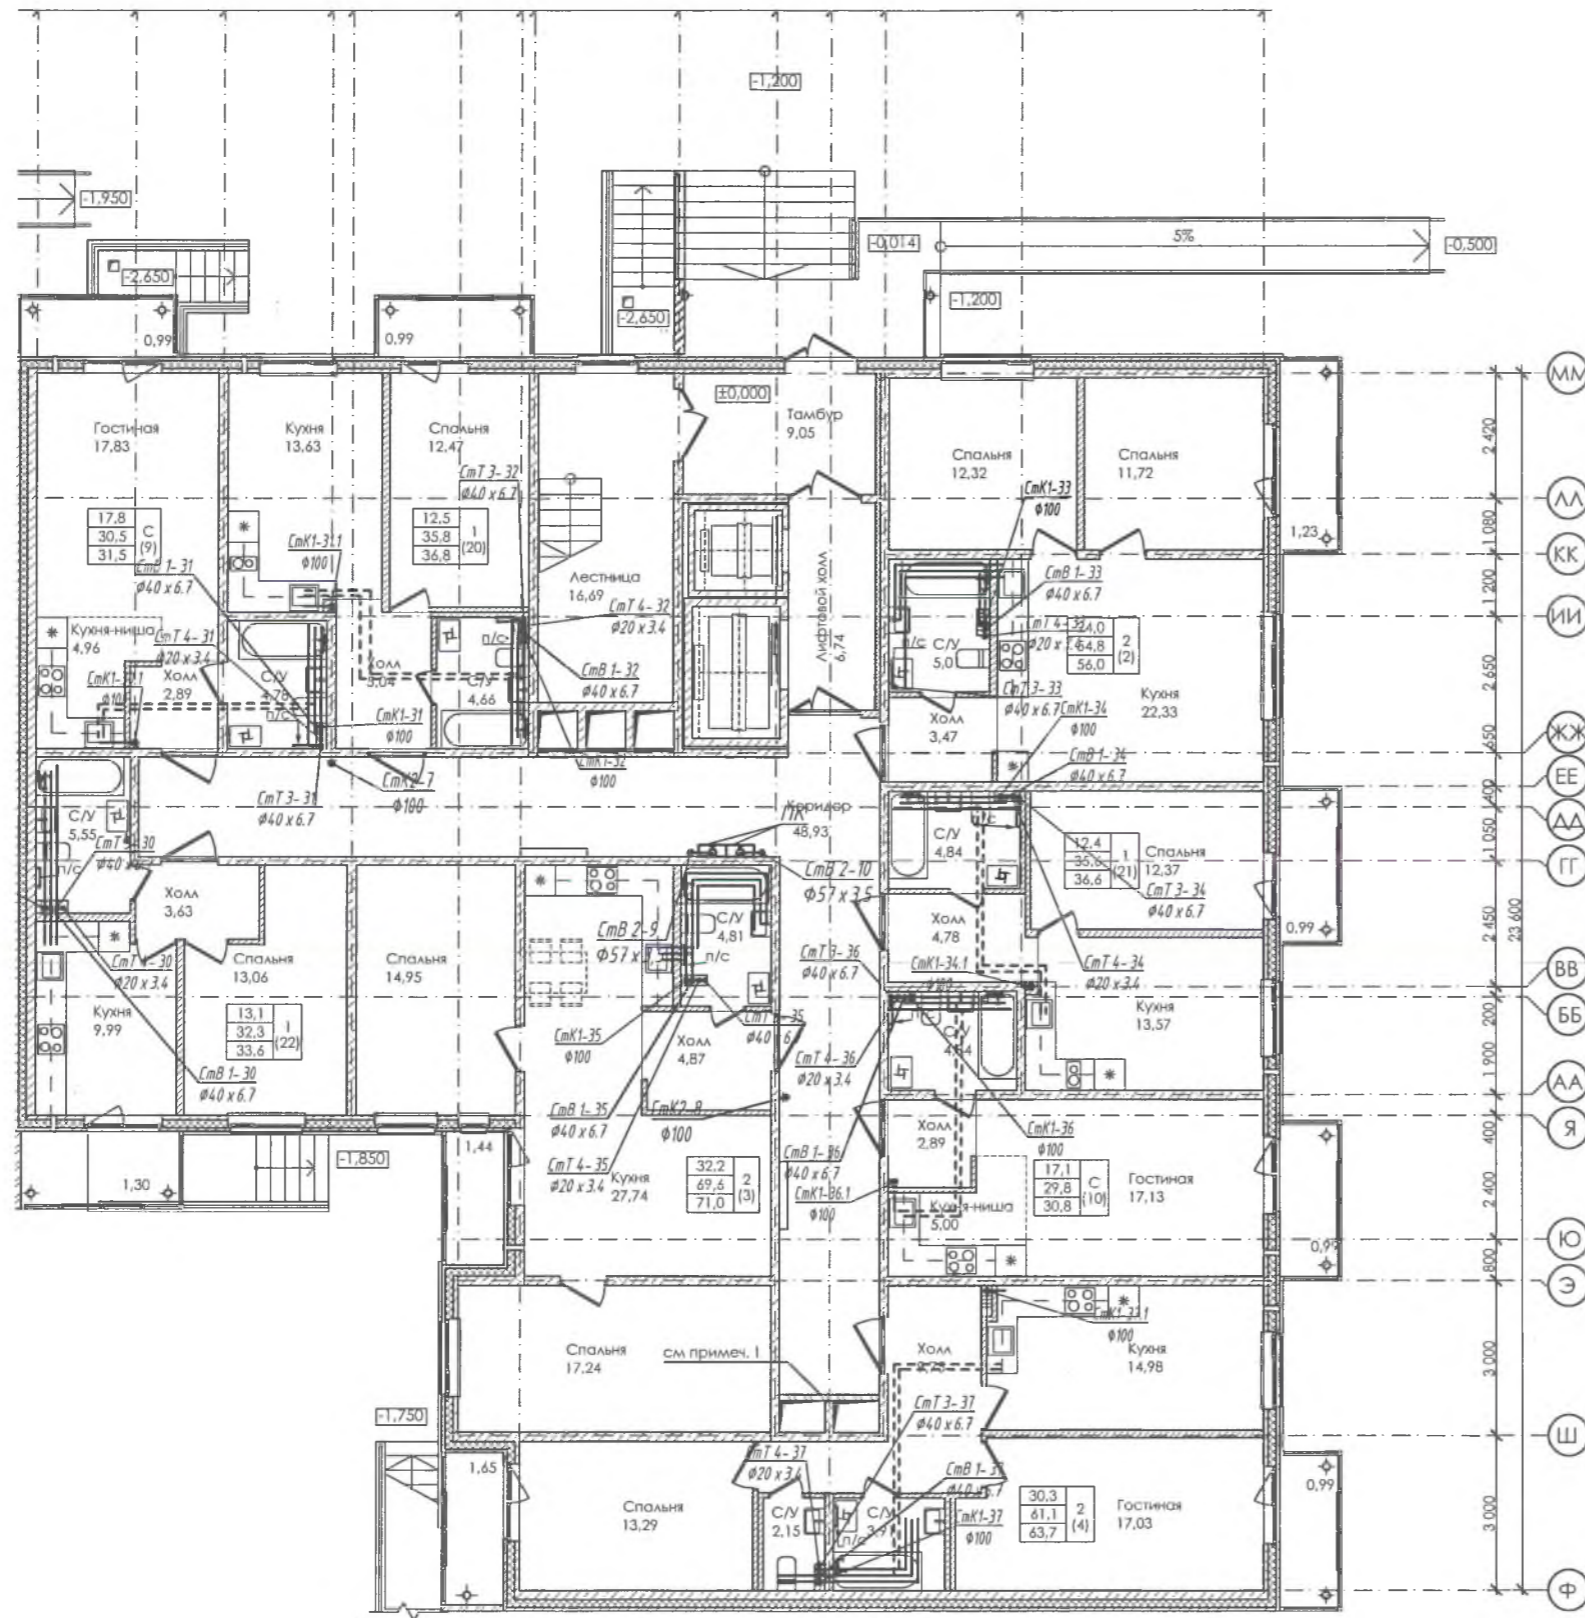

Компоновочная схема

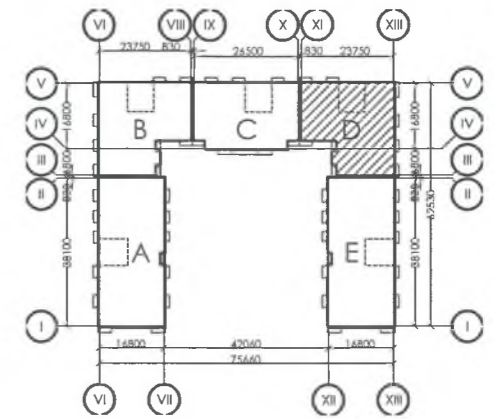

Экспликация помещений 1 этажа секции D


№	Наименование	Площадь, м ²
1 (20)	Однокомнатная квартира	35,27
1 (21)	Однокомнатная квартира	35,27
1 (22)	Однокомнатная квартира	31,94
2 (2)	Двухкомнатная квартира	54,56
2 (3)	Двухкомнатная квартира	69,36
2 (4)	Двухкомнатная квартира	60,68
С (9)	Квартира-студия	30,07
С (10)	Квартира-студия	29,41
	МОП	81,17
		427,73 м ²

Согласовано

Инв. № подл. Подп. и дата. Взам. инв. №

А-13-17-00.ВК.ИД					
Ленинградская область, Всеволожский район, пос. Колтуши, д. Старая.					
Изм.	Кол. чч	Лист	№ док.	Подп.	Дата
Разраб.	Антонов			<i>Антонов</i>	
Пров.					
Н. контр.					
			ИД 11		
			Исполнительный План 1 этажа секции D.		
Формат А2					


План 1 этажа секции Е

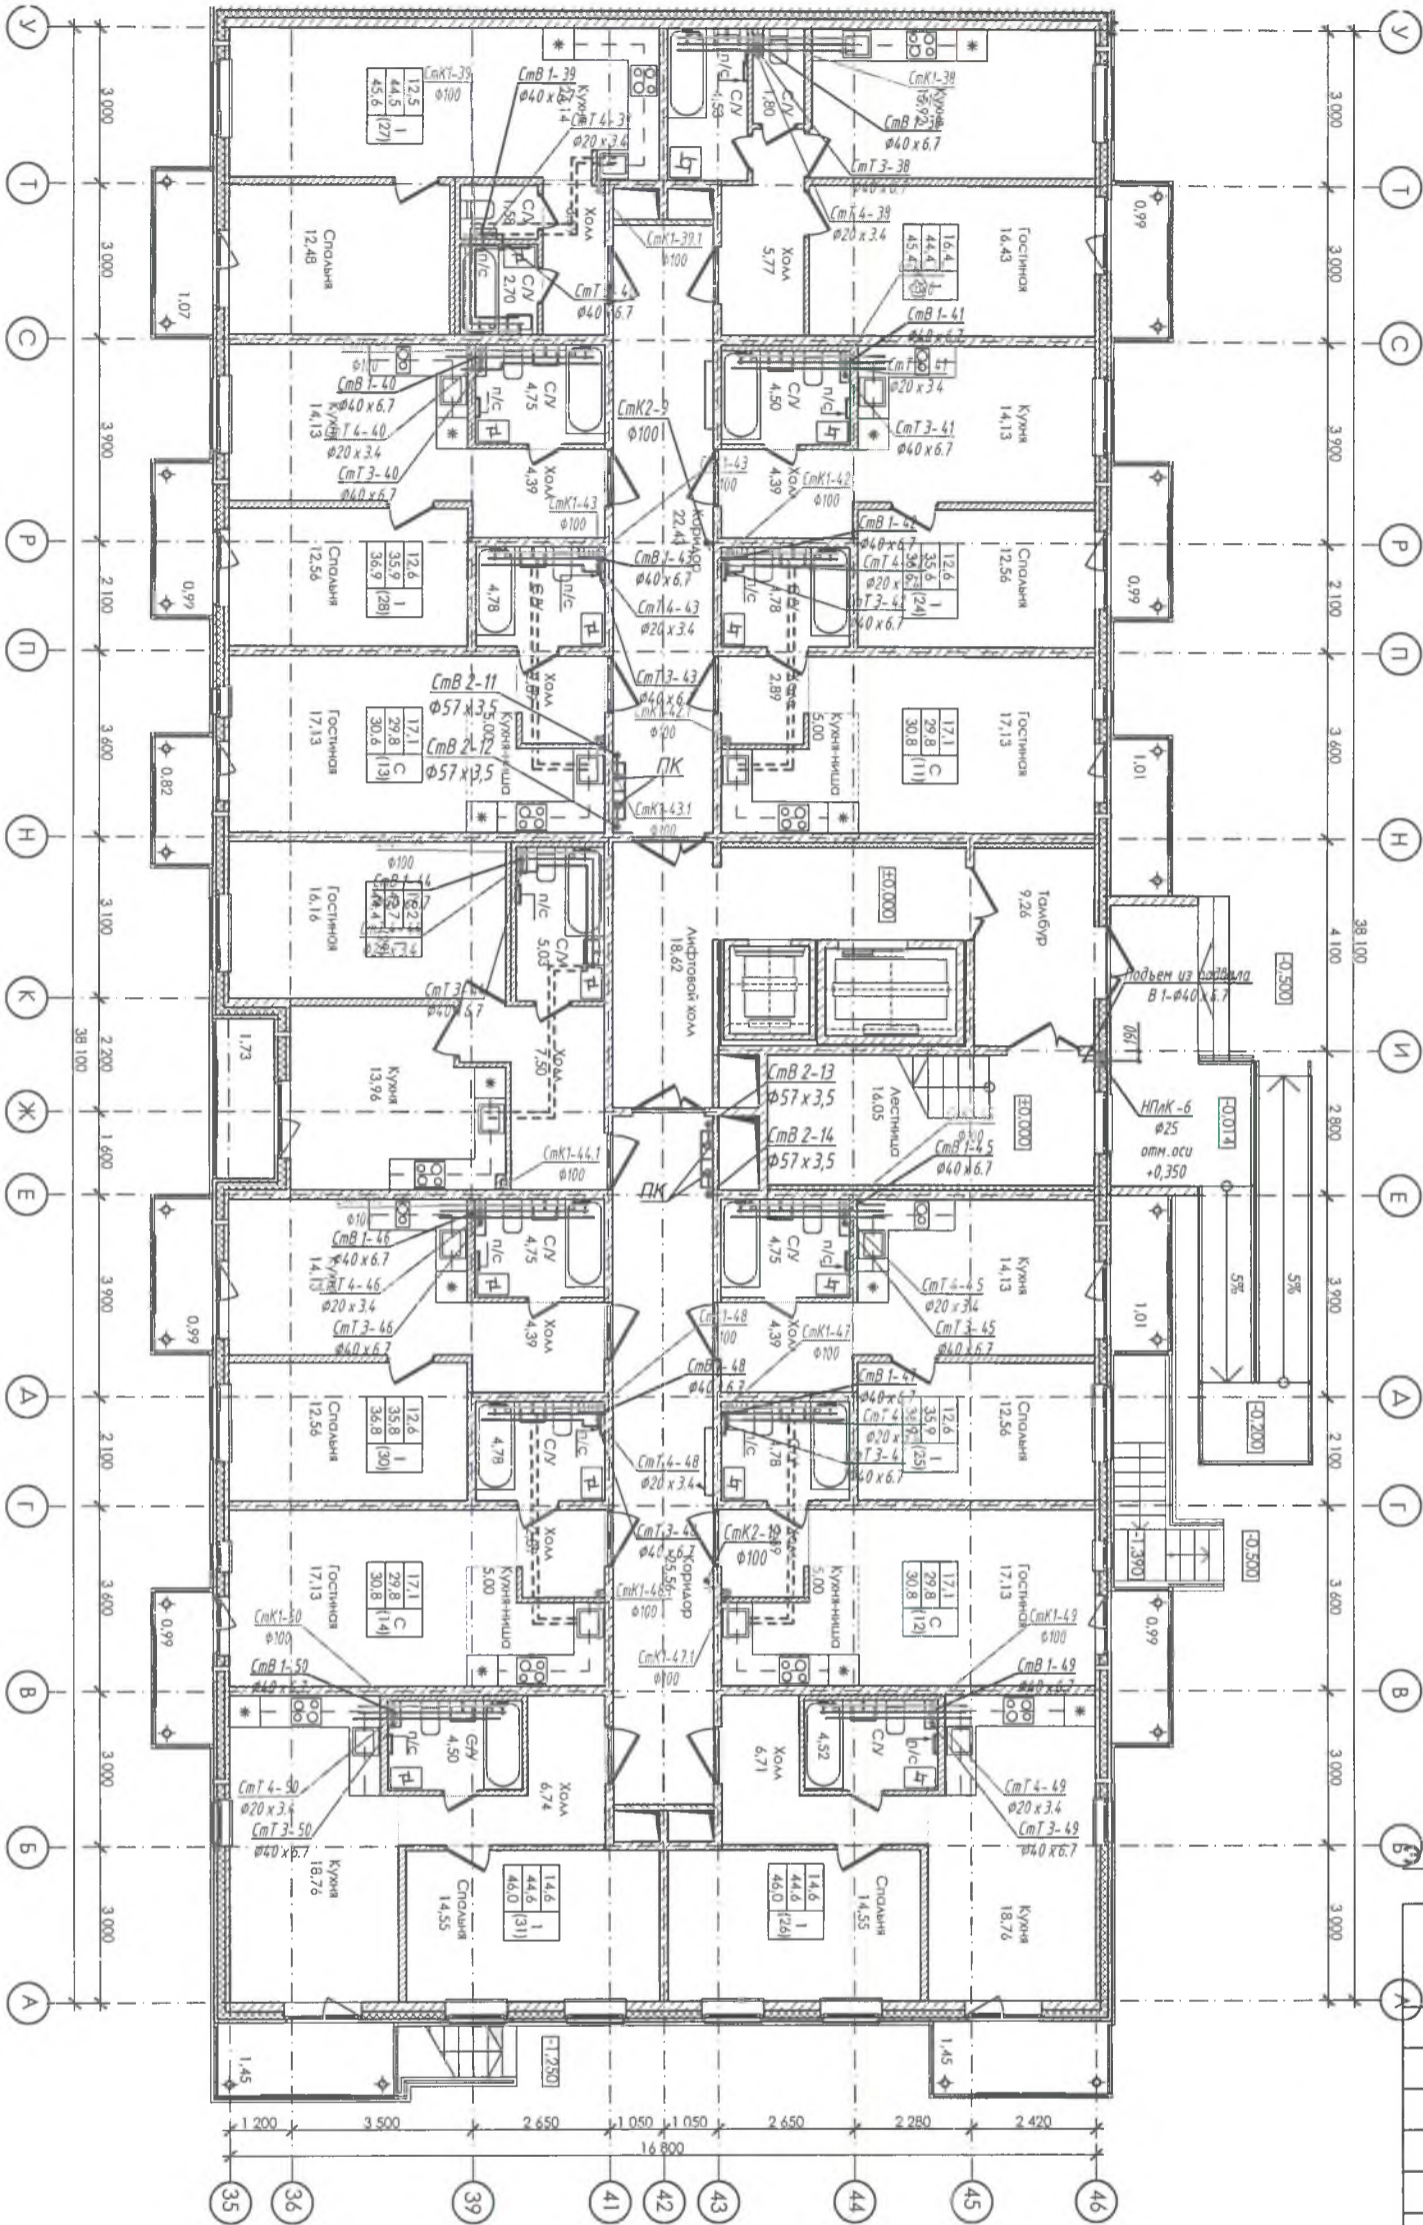

Экспликация помещений 1 этажа секции Е

№	Наименование	Площадь, м ²
1 (23)	Однокомнатная квартира	44,06
1 (24)	Однокомнатная квартира	35,45
1 (25)	Однокомнатная квартира	35,45
1 (26)	Однокомнатная квартира	44,48
1 (27)	Однокомнатная квартира	44,03
1 (28)	Однокомнатная квартира	35,45
1 (29)	Однокомнатная квартира	42,29
1 (30)	Однокомнатная квартира	35,45
1 (31)	Однокомнатная квартира	44,48
С (11)	Квартира-студия	29,41
С (12)	Квартира-студия	29,41
С (13)	Квартира-студия	29,41
С (14)	Квартира-студия	29,41
МОП		91,96
		570,74 м ²

Компоновочная схема

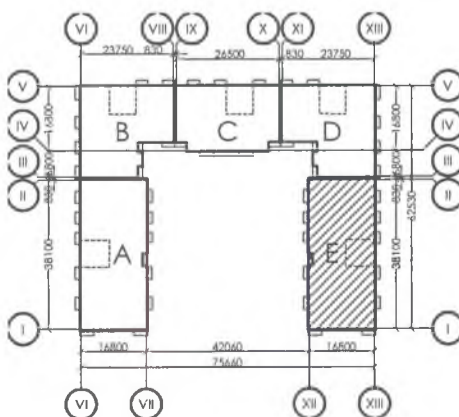

А-13-17-00.ВК ИД

Ленинградская область, Всеволожский район, пос. Колтуши, д. Старая.

Изм.	Кол. уч.	Лист	№ док.	Подп.	Дата
Разраб.	Антонов				
Пров.					
Н. контр.					

Многоквартирный жилой дом со встроенными нежилыми помещениями

Стадия	Лист	Листов
ИД	12	


Исполнительный План 1 этажа секции Е.




Формат А2

Согласовано
Виз. инж. и дата
Подп. инж. и дата
Исполн. инж. и дата

План 2-5 этажа секции А

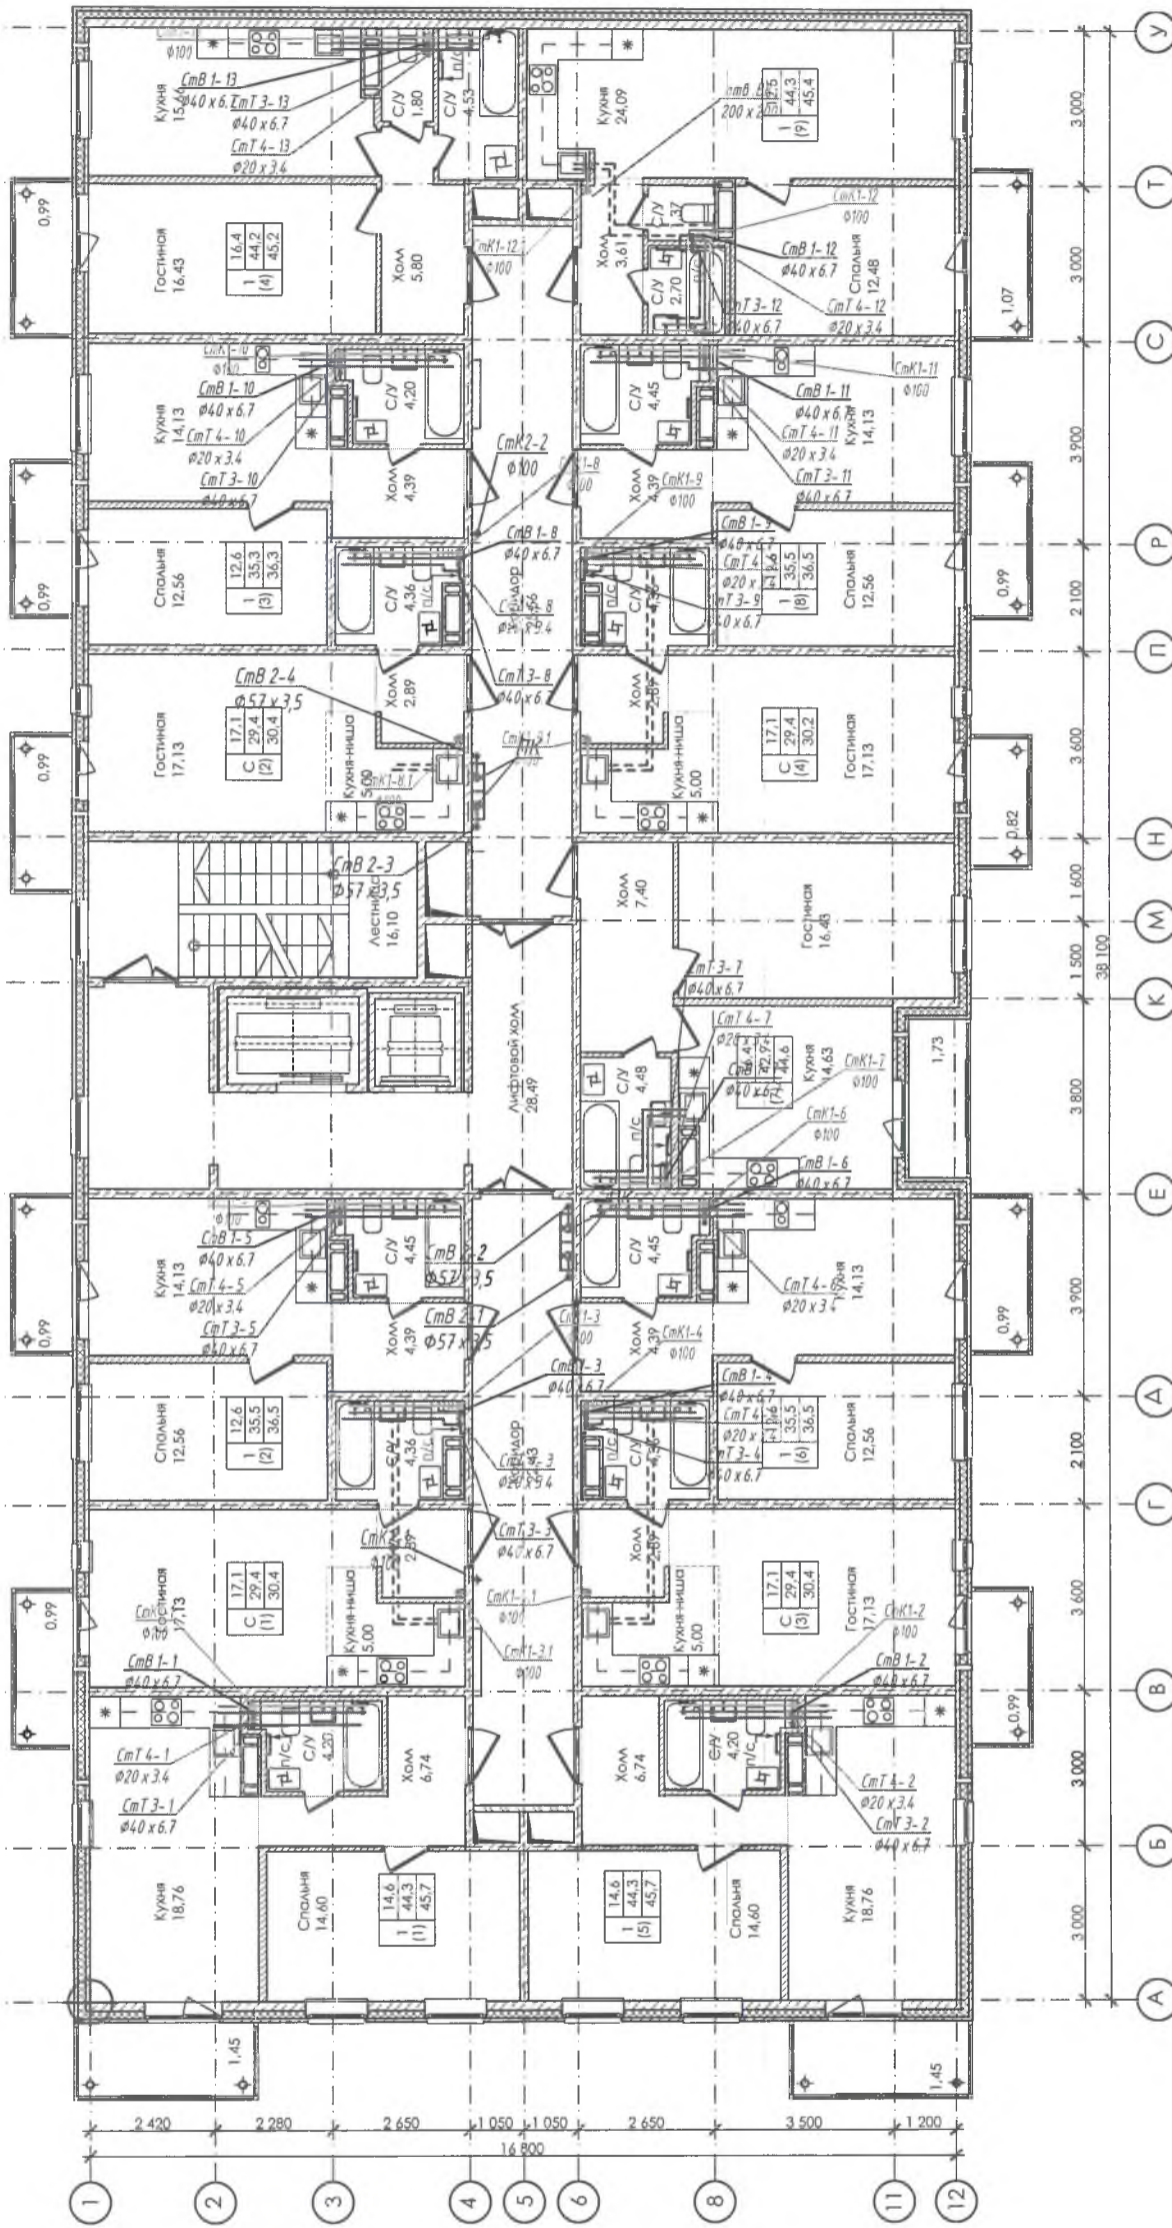

Компоновочная схема

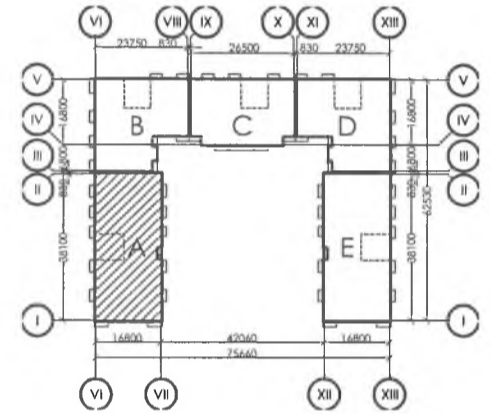


Экспликация помещений 2-5 этажа секции А

№	Наименование	Площадь, м ²
1 (1)	Однокомнатная квартира	44,30
1 (2)	Однокомнатная квартира	35,27
1 (3)	Однокомнатная квартира	35,27
1 (4)	Однокомнатная квартира	43,81
1 (5)	Однокомнатная квартира	44,30
1 (6)	Однокомнатная квартира	35,27
1 (7)	Однокомнатная квартира	42,63
1 (8)	Однокомнатная квартира	35,27
1 (9)	Однокомнатная квартира	43,64
С (1)	Квартира-студия	28,89
С (2)	Квартира-студия	28,89
С (3)	Квартира-студия	28,89
С (4)	Квартира-студия	28,89
МОП		93,00
		568,32 м ²


Согласовано

Инв. № подл. Подп. и дата. Взам. инв. №


А-13-17-00.ВК.ИД				
Ленинградская область, Всеволожский район, пос. Колтуши, д. Старая.				
Изм.	Кол. уч.	Лист № док.	Подп.	Дата
Разраб.	Антонов			
Пров.				
Н. контр.				
Многоквартирный жилой дом со встроенными нежилыми помещениями			Стадия	Лист
			ИД	13
Исполнительный План 2-5 этажа секции А.			 КОЛТУШСКАЯ СТРОИТЕЛЬНАЯ КОМПАНИЯ	

Формат А2

План 2-12 этажа секции В

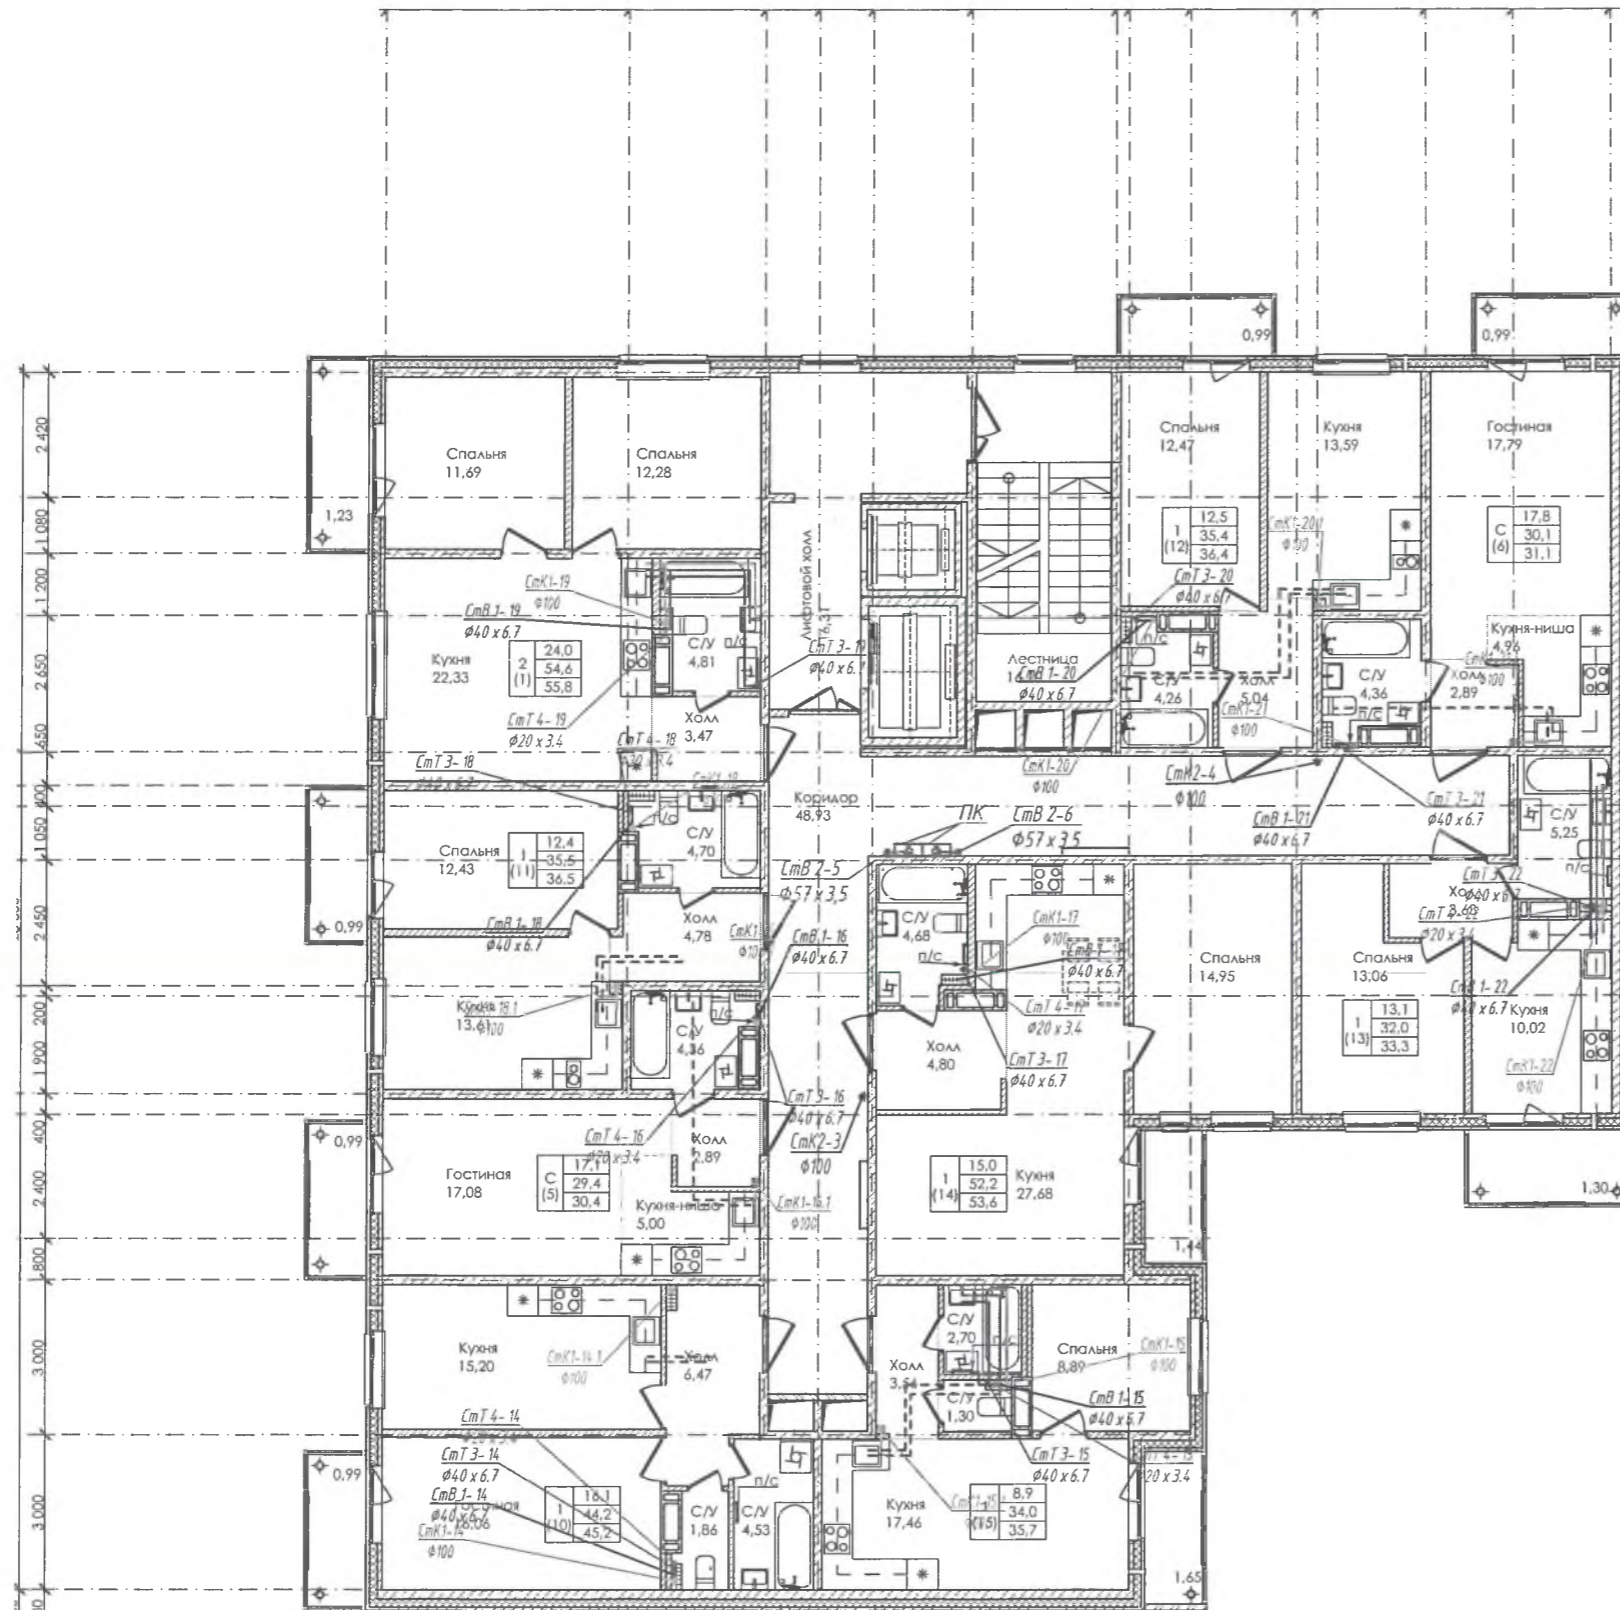

Компоновочная схема

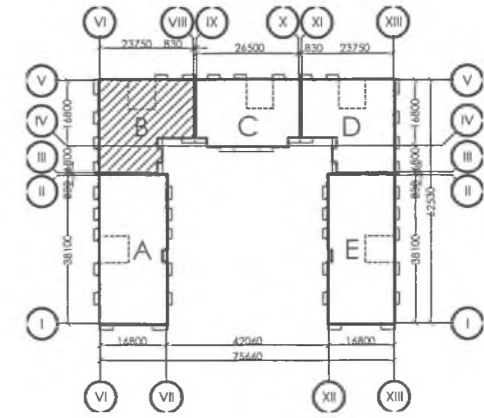

Экспликация помещений 2-12 этажа секции В


№	Наименование	Площадь, м²
1 (10)	Однокомнатная квартира	43,44
1 (11)	Однокомнатная квартира	34,87
1 (12)	Однокомнатная квартира	34,87
1 (13)	Однокомнатная квартира	31,61
1 (14)	Однокомнатная квартира	51,86
1 (15)	Однокомнатная квартира	33,28
2 (1)	Двухкомнатная квартира	54,39
С (5)	Квартира-студия	28,89
С (6)	Квартира-студия	29,55
	МОП	81,72
		424,48 м²

Согласовано


Инв. № подл. Подп. и дата. Взам. инв. №

А-13-17-00.ВК.ИД					
Ленинградская область, Всеволожский район, пос. Колтуши, д. Старая.					
Изм.	Кол. чч	Лист	№ док.	Подп.	Дата
Разраб.	Антонов				
Проб.					
И. контр.					
Многоквартирный жилой дом со встроенными нежилыми помещениями			Стадия	Лист	Листов
Исполнительный План 2-12 этажа секции В.			ИД	14	
Исполнительный План 2-12 этажа секции В.					
Формат А2					

План 2-12 этажа секции С

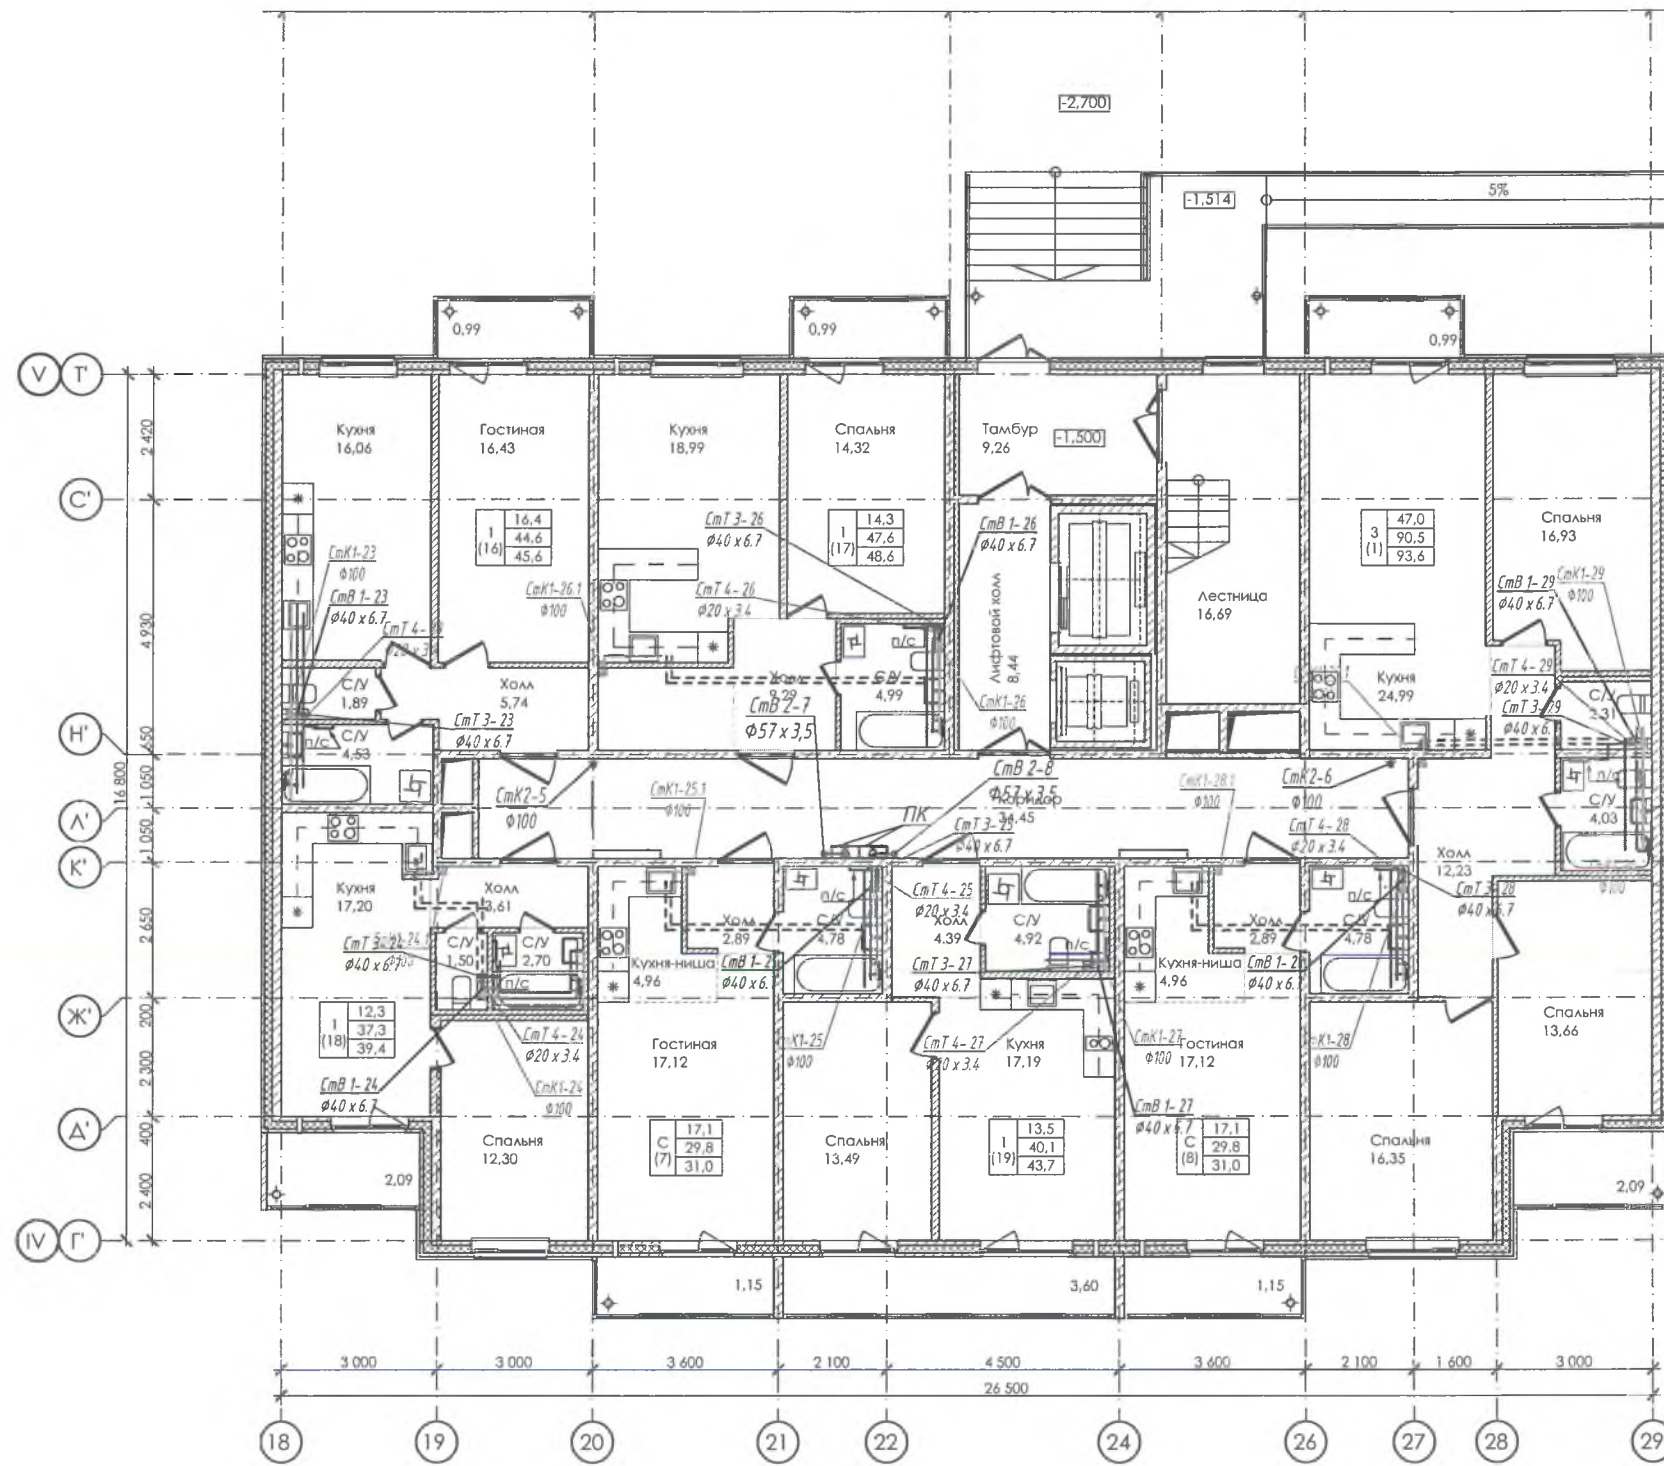

Компоновочная схема

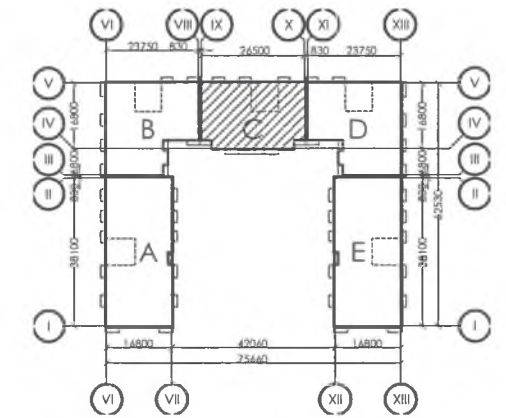

Экспликация помещений 2-12 этажа секции С

№	Наименование	Площадь, м2
1 (16)	Однокомнатная квартира	43,81
1 (17)	Однокомнатная квартира	46,70
1 (18)	Однокомнатная квартира	36,63
1 (19)	Однокомнатная квартира	39,51
3 (1)	Трехкомнатная квартира	89,52
С (7)	Квартира-студия	28,89
С (8)	Квартира-студия	28,89
МОП		69,26
		383,21 м2


Согласована

Инд. № подл. Подп. и дата. Взам. инв. №


А-13-17-00.ВК					
Ленинградская область, Всеволожский район, пос. Колтуши, д. Старая.					
Изм.	Кол. уч.	Лист	№ док.	Подп.	Дата
Разраб.	Антонов				
Пров.					
			Многоквартирный жилой дом со встроенными нежилыми помещениями	Стадия	Лист
				ИД	15
			Исполнительный План 2-12 этажа секции С.		
			И. контр.		

Формат А2

План 2-12 этажа секции D

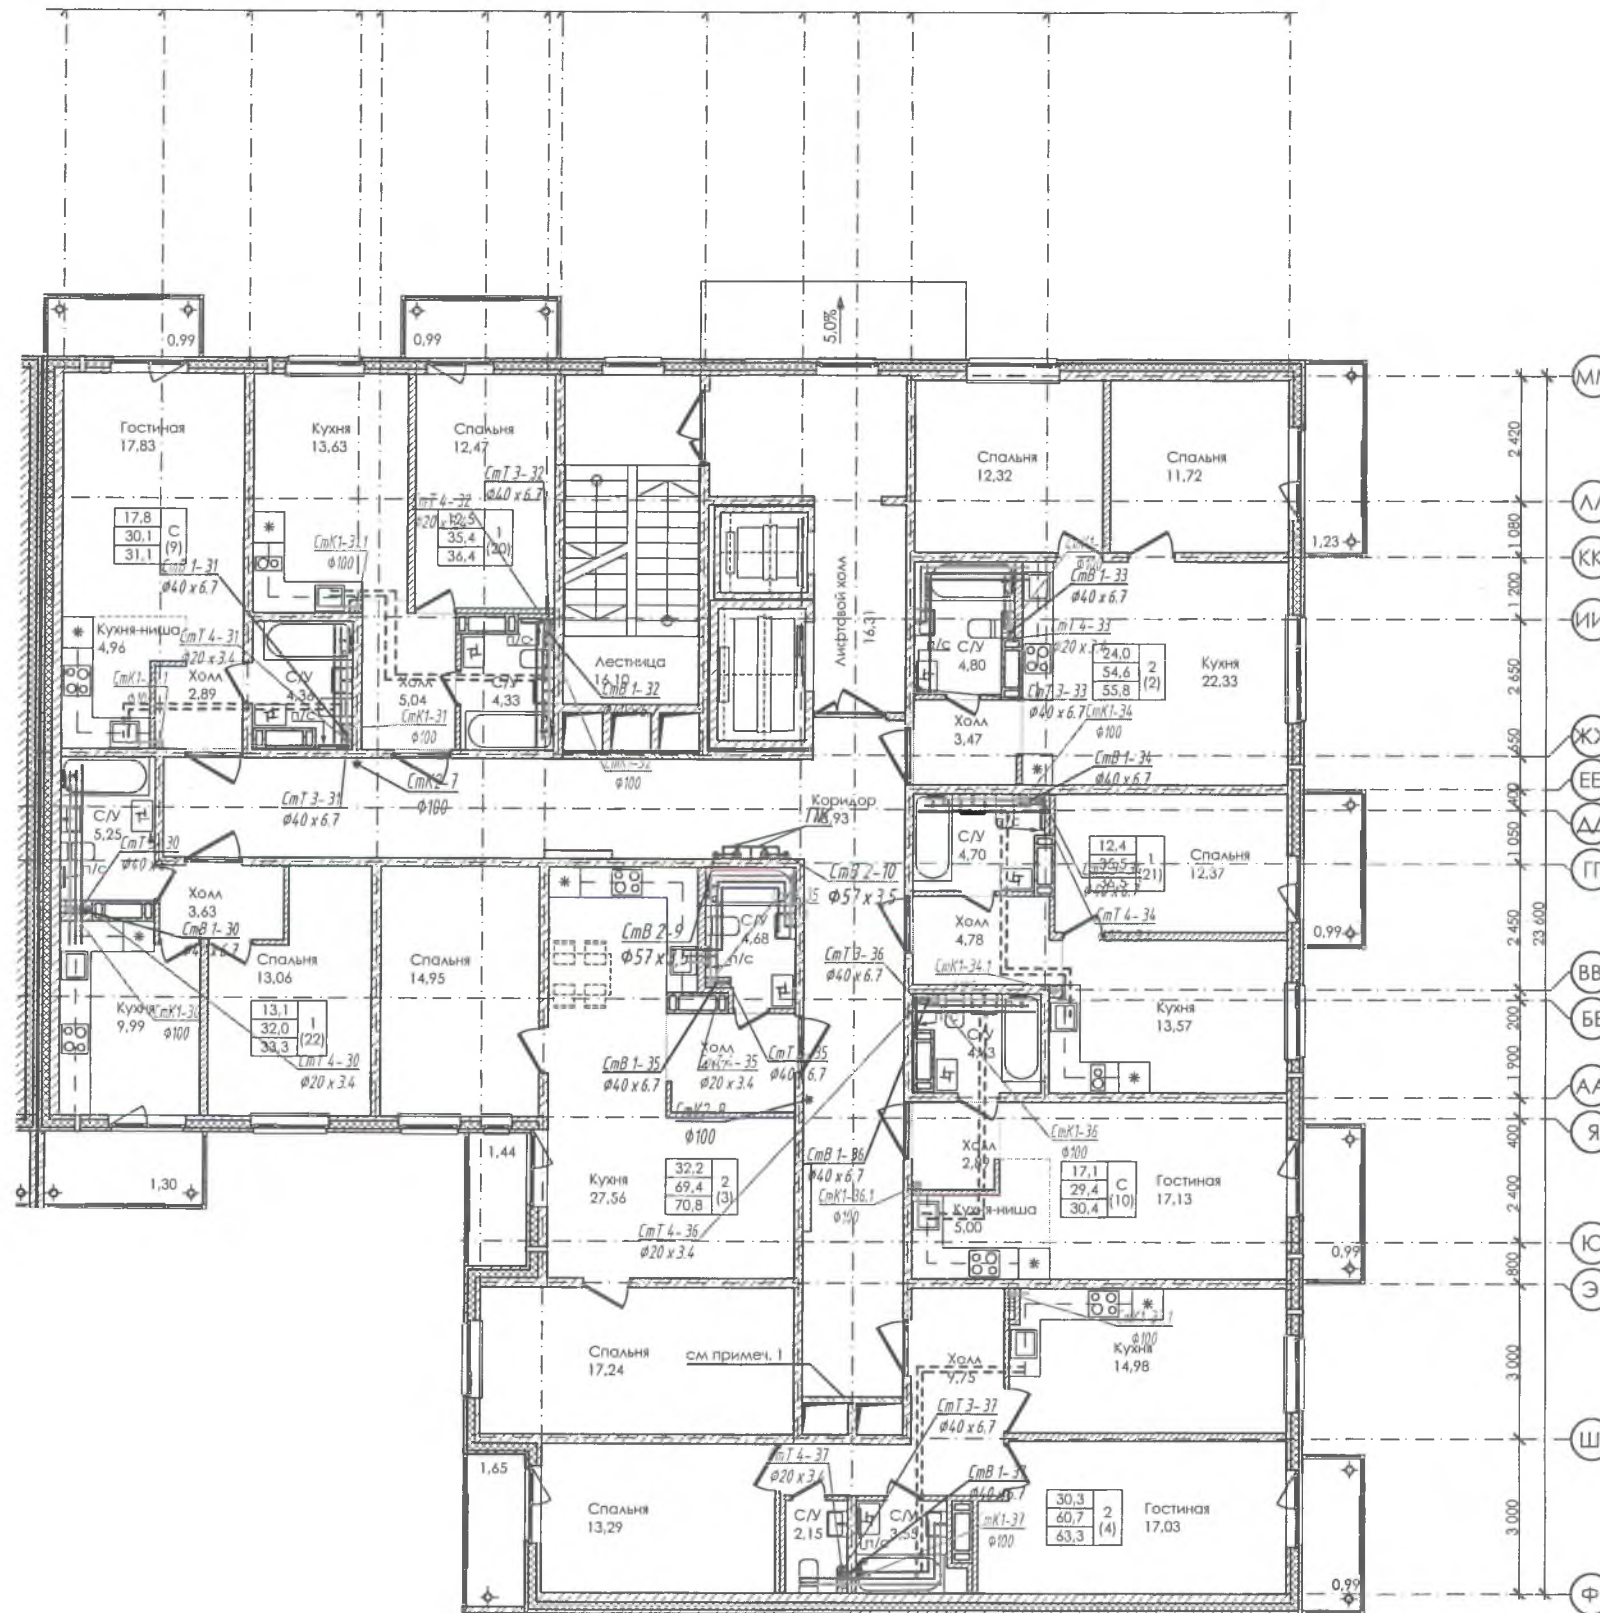

Компоновочная схема

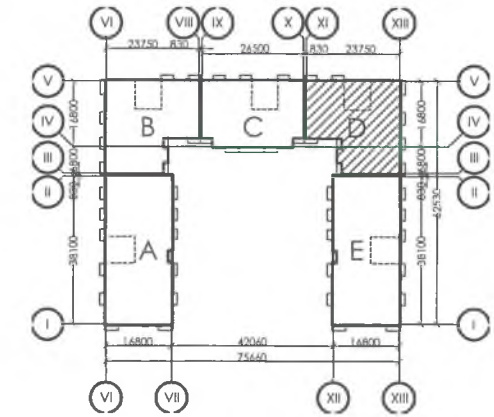

Экспликация помещений 2-12 этажа секции D


№	Наименование	Площадь, м ²
1 (20)	Однокомнатная квартира	34,87
1 (21)	Однокомнатная квартира	34,87
1 (22)	Однокомнатная квартира	31,61
2 (2)	Двухкомнатная квартира	54,39
2 (3)	Двухкомнатная квартира	69,10
2 (4)	Двухкомнатная квартира	60,13
С (9)	Квартира-студия	29,55
С (10)	Квартира-студия	28,89
МОП		81,72
		425,13 м ²

Согласовано


Инв. № подл. Подп. и дата. Взам. инв. №

А-13-17-00.ВК.ИД					
Ленинградская область, Всеволожский район, пос. Колтуши, д. Старая.					
Изм.	Кол. уч.	Лист	№ док.	Подп.	Дата
Разраб.	Антонов				
Пров.					
Н. контр.					
			Многоквартирный жилой дом со встроенными нежилыми помещениями		
			ИД	Лист	Листов
			16		
			Исполнительный План 2-12 этажа секции D.		
Формат А2					

План 2-5 этажа секции Е

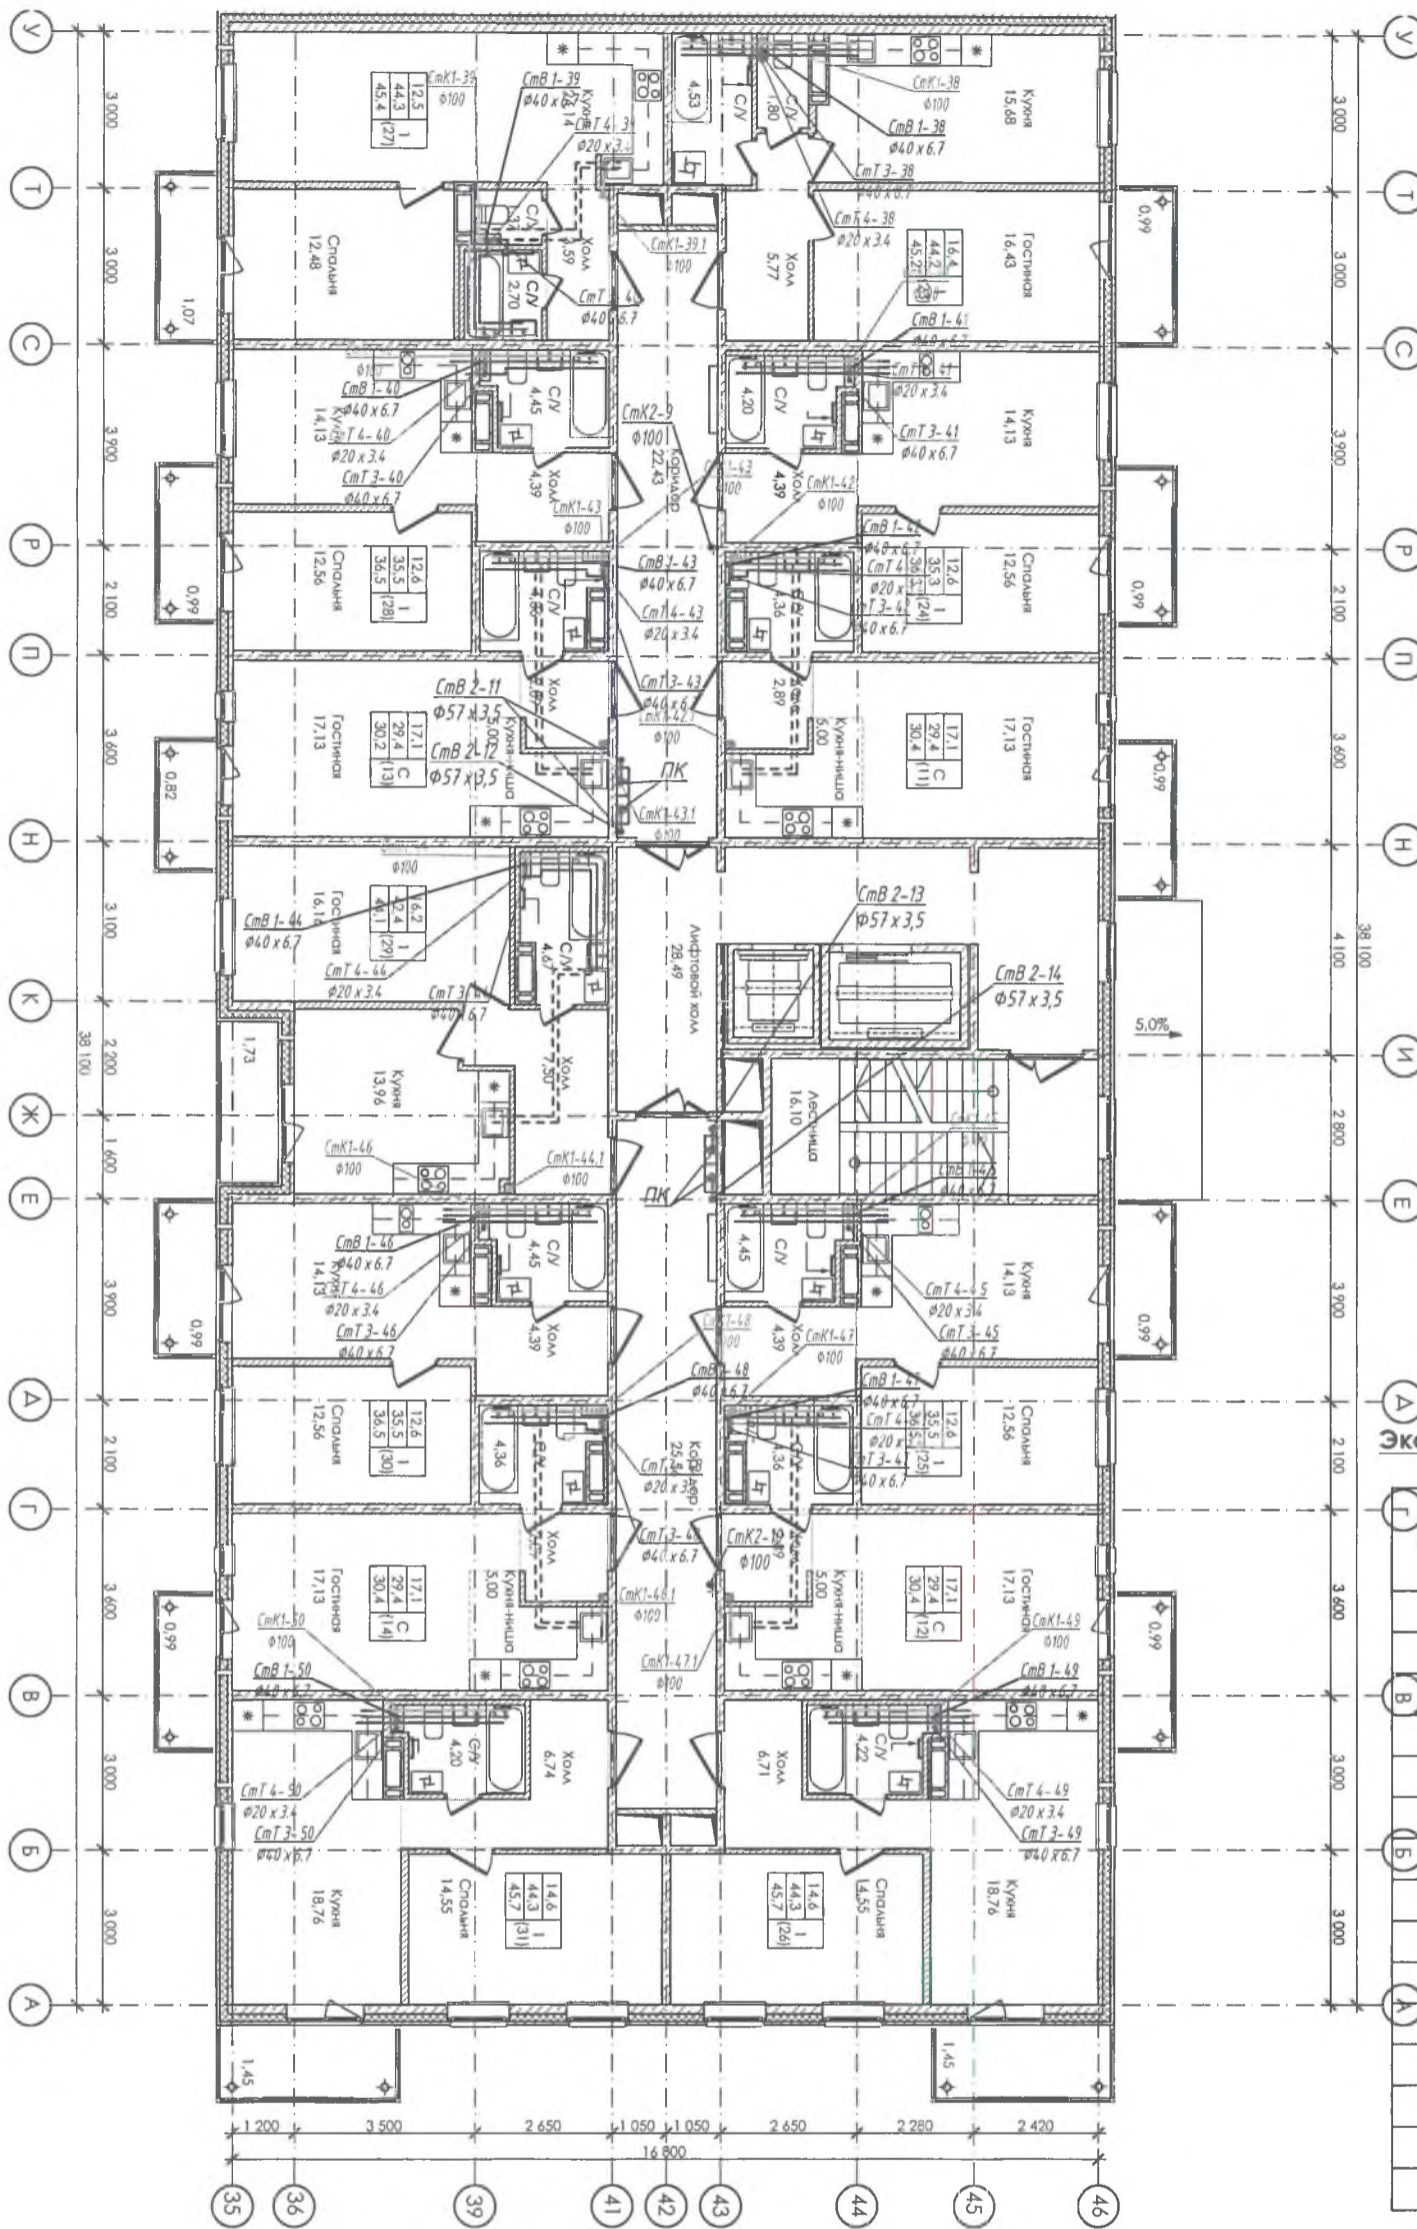

Компоновочная схема

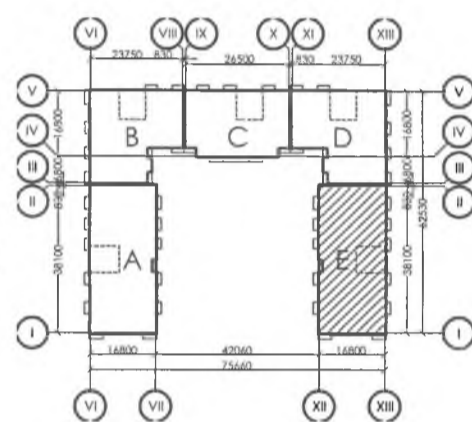

Экспликация помещений 2-5 этажа секции Е

№	Наименование	Площадь, м ²
1 (23)	Однокомнатная квартира	43,81
1 (24)	Однокомнатная квартира	35,27
1 (25)	Однокомнатная квартира	35,27
1 (26)	Однокомнатная квартира	44,30
1 (27)	Однокомнатная квартира	43,64
1 (28)	Однокомнатная квартира	35,27
1 (29)	Однокомнатная квартира	41,99
1 (30)	Однокомнатная квартира	35,27
1 (31)	Однокомнатная квартира	44,30
С (11)	Квартира-студия	28,89
С (12)	Квартира-студия	28,89
С (13)	Квартира-студия	28,89
С (14)	Квартира-студия	28,89
МОП		93,00
		567,68 м ²


Согласовано

Инв. № подл. Взам. инв. № Подп. и дата


Изм.		Кал. уч.		Лист № док.		Подп.		Дата			
Разраб.		Антонов		В.Д.							
Пров.											
Н. контр.											
А-13-17-00.ВК.ИД											
Ленинградская область, Всеволожский район, пос. Колтуши, д. Старая.											
Многоквартирный жилой дом со встроенными нежилыми помещениями						Стадия		Лист		Листов	
Исполнительный План 2-5 этажа секции Е.						ИД		17			
КСПК КОЛТУШСКАЯ СТРОИТЕЛЬНАЯ КОМПАНИЯ											

Формат А2

План 6-12 этажа секции А

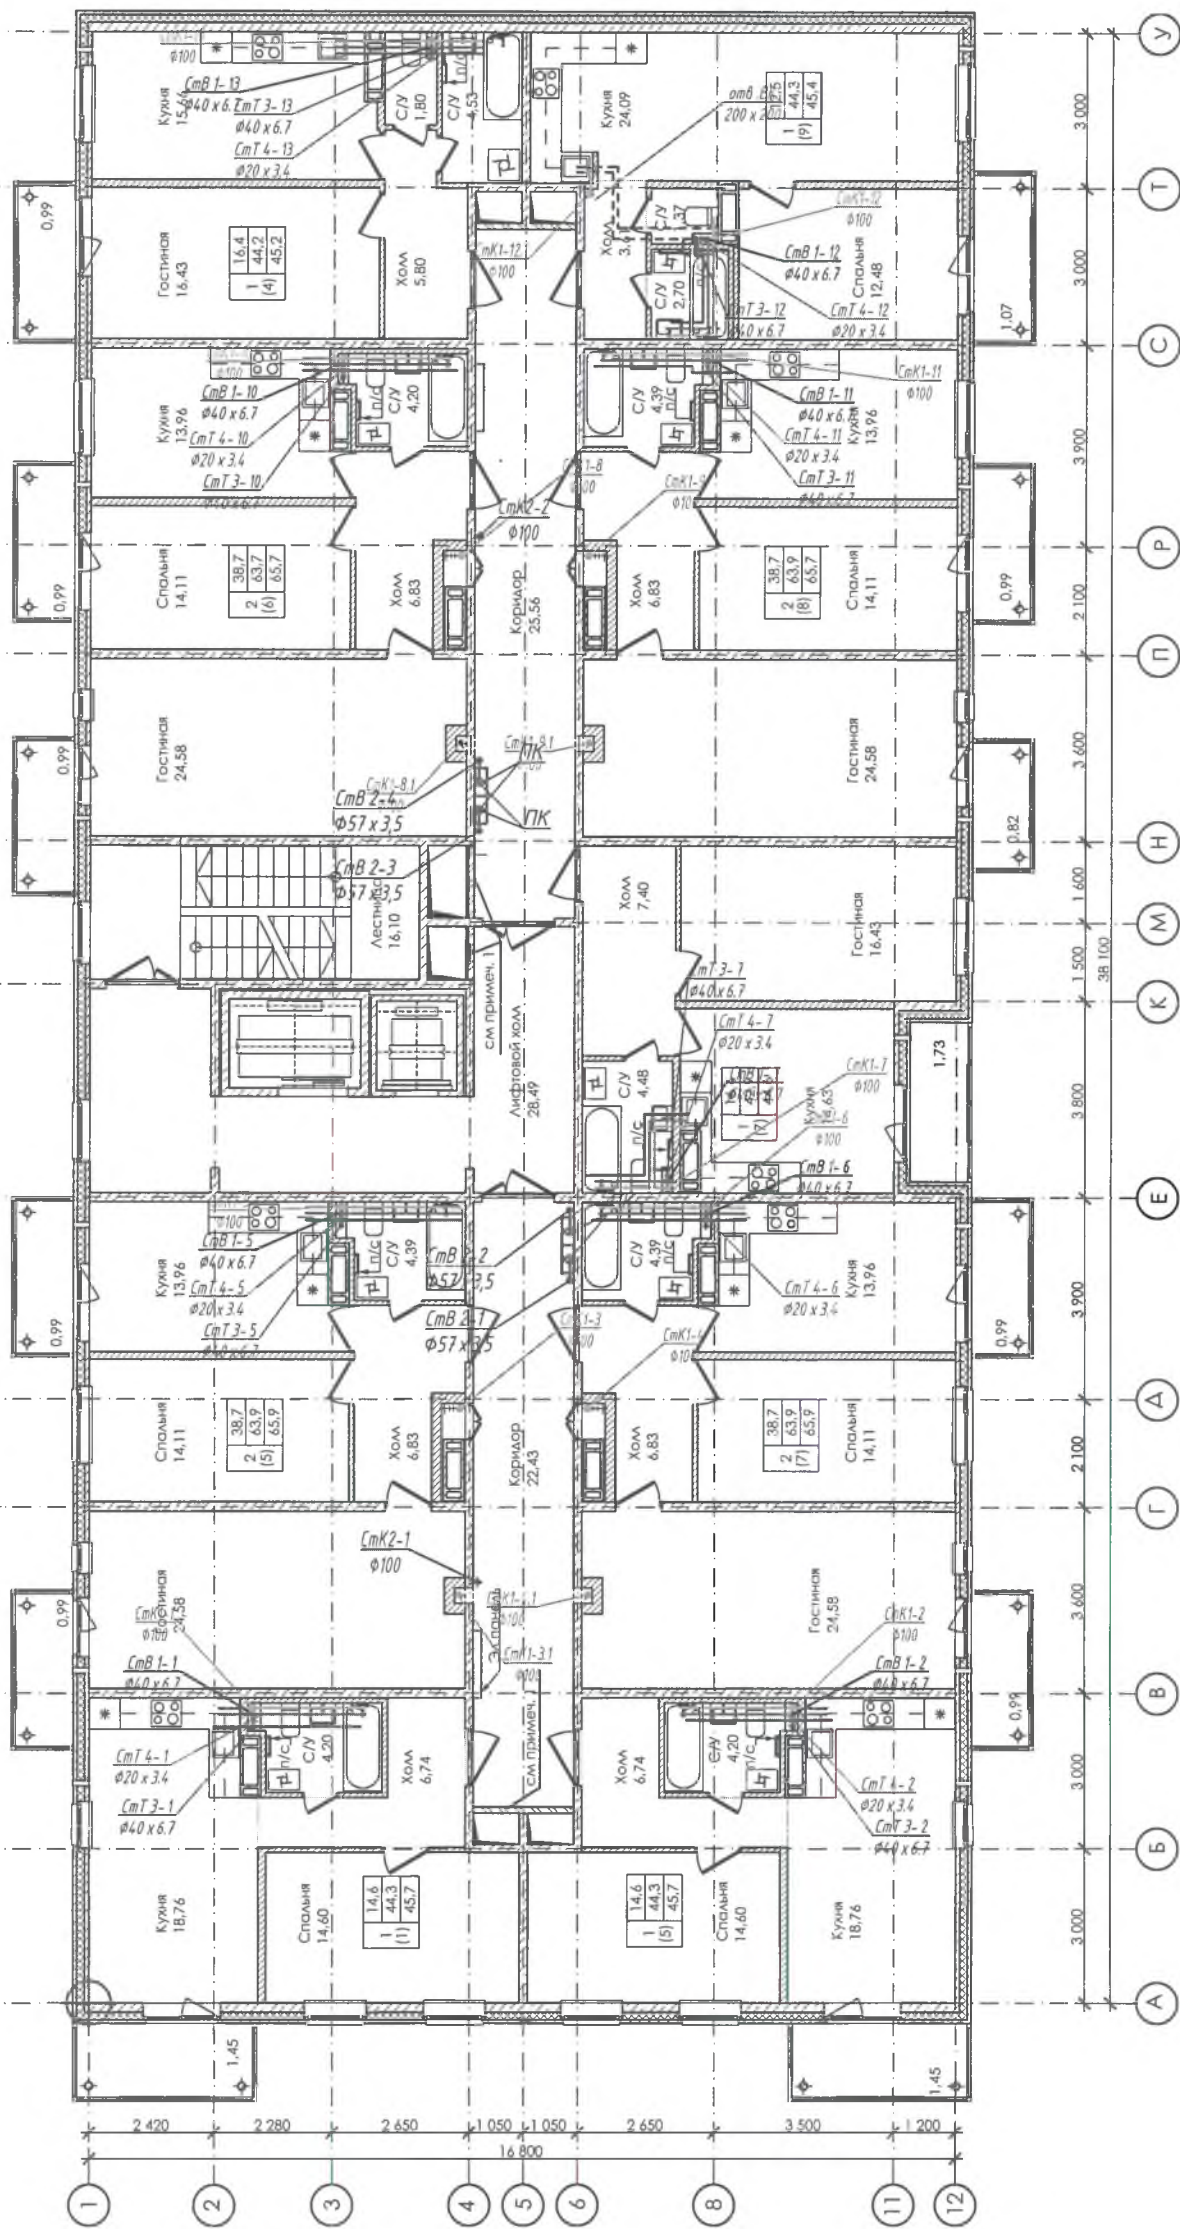

Компоновочная схема

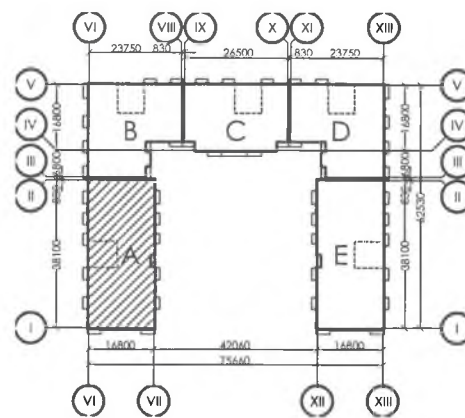


Экспликация помещений 6-12 этажа секции А

№	Наименование	Площадь, м ²
1 (1)	Однокомнатная квартира	44,30
1 (4)	Однокомнатная квартира	43,81
1 (5)	Однокомнатная квартира	44,30
1 (7)	Однокомнатная квартира	42,63
1 (9)	Однокомнатная квартира	43,64
2 (5)	Двухкомнатная квартира	62,80
2 (6)	Двухкомнатная квартира	62,80
2 (7)	Двухкомнатная квартира	62,80
2 (8)	Двухкомнатная квартира	62,80
	МОП	93,00
		562,88 м ²


Согласовано

Инв. № подл. Подп. и дата. Взам. инв. №


А-13-17-00.ВК					
Ленинградская область, Всеволожский район, пос. Колтуши, д. Старая.					
Изм.	Чел. уч.	Лист № док.	Подп.	Дата	
Разраб.	Антонов				
Пров.					
И. контр.					
Многоквартирный жилой дом со встроенными нежилыми помещениями				Стадия	Лист
				ИД	18
Исполнительный План 6-12 этажа секции А.				 КОЛТУШСКАЯ СТРОИТЕЛЬНАЯ КОМПАНИЯ	

Формат А2

План 6-12 этажа секции Е

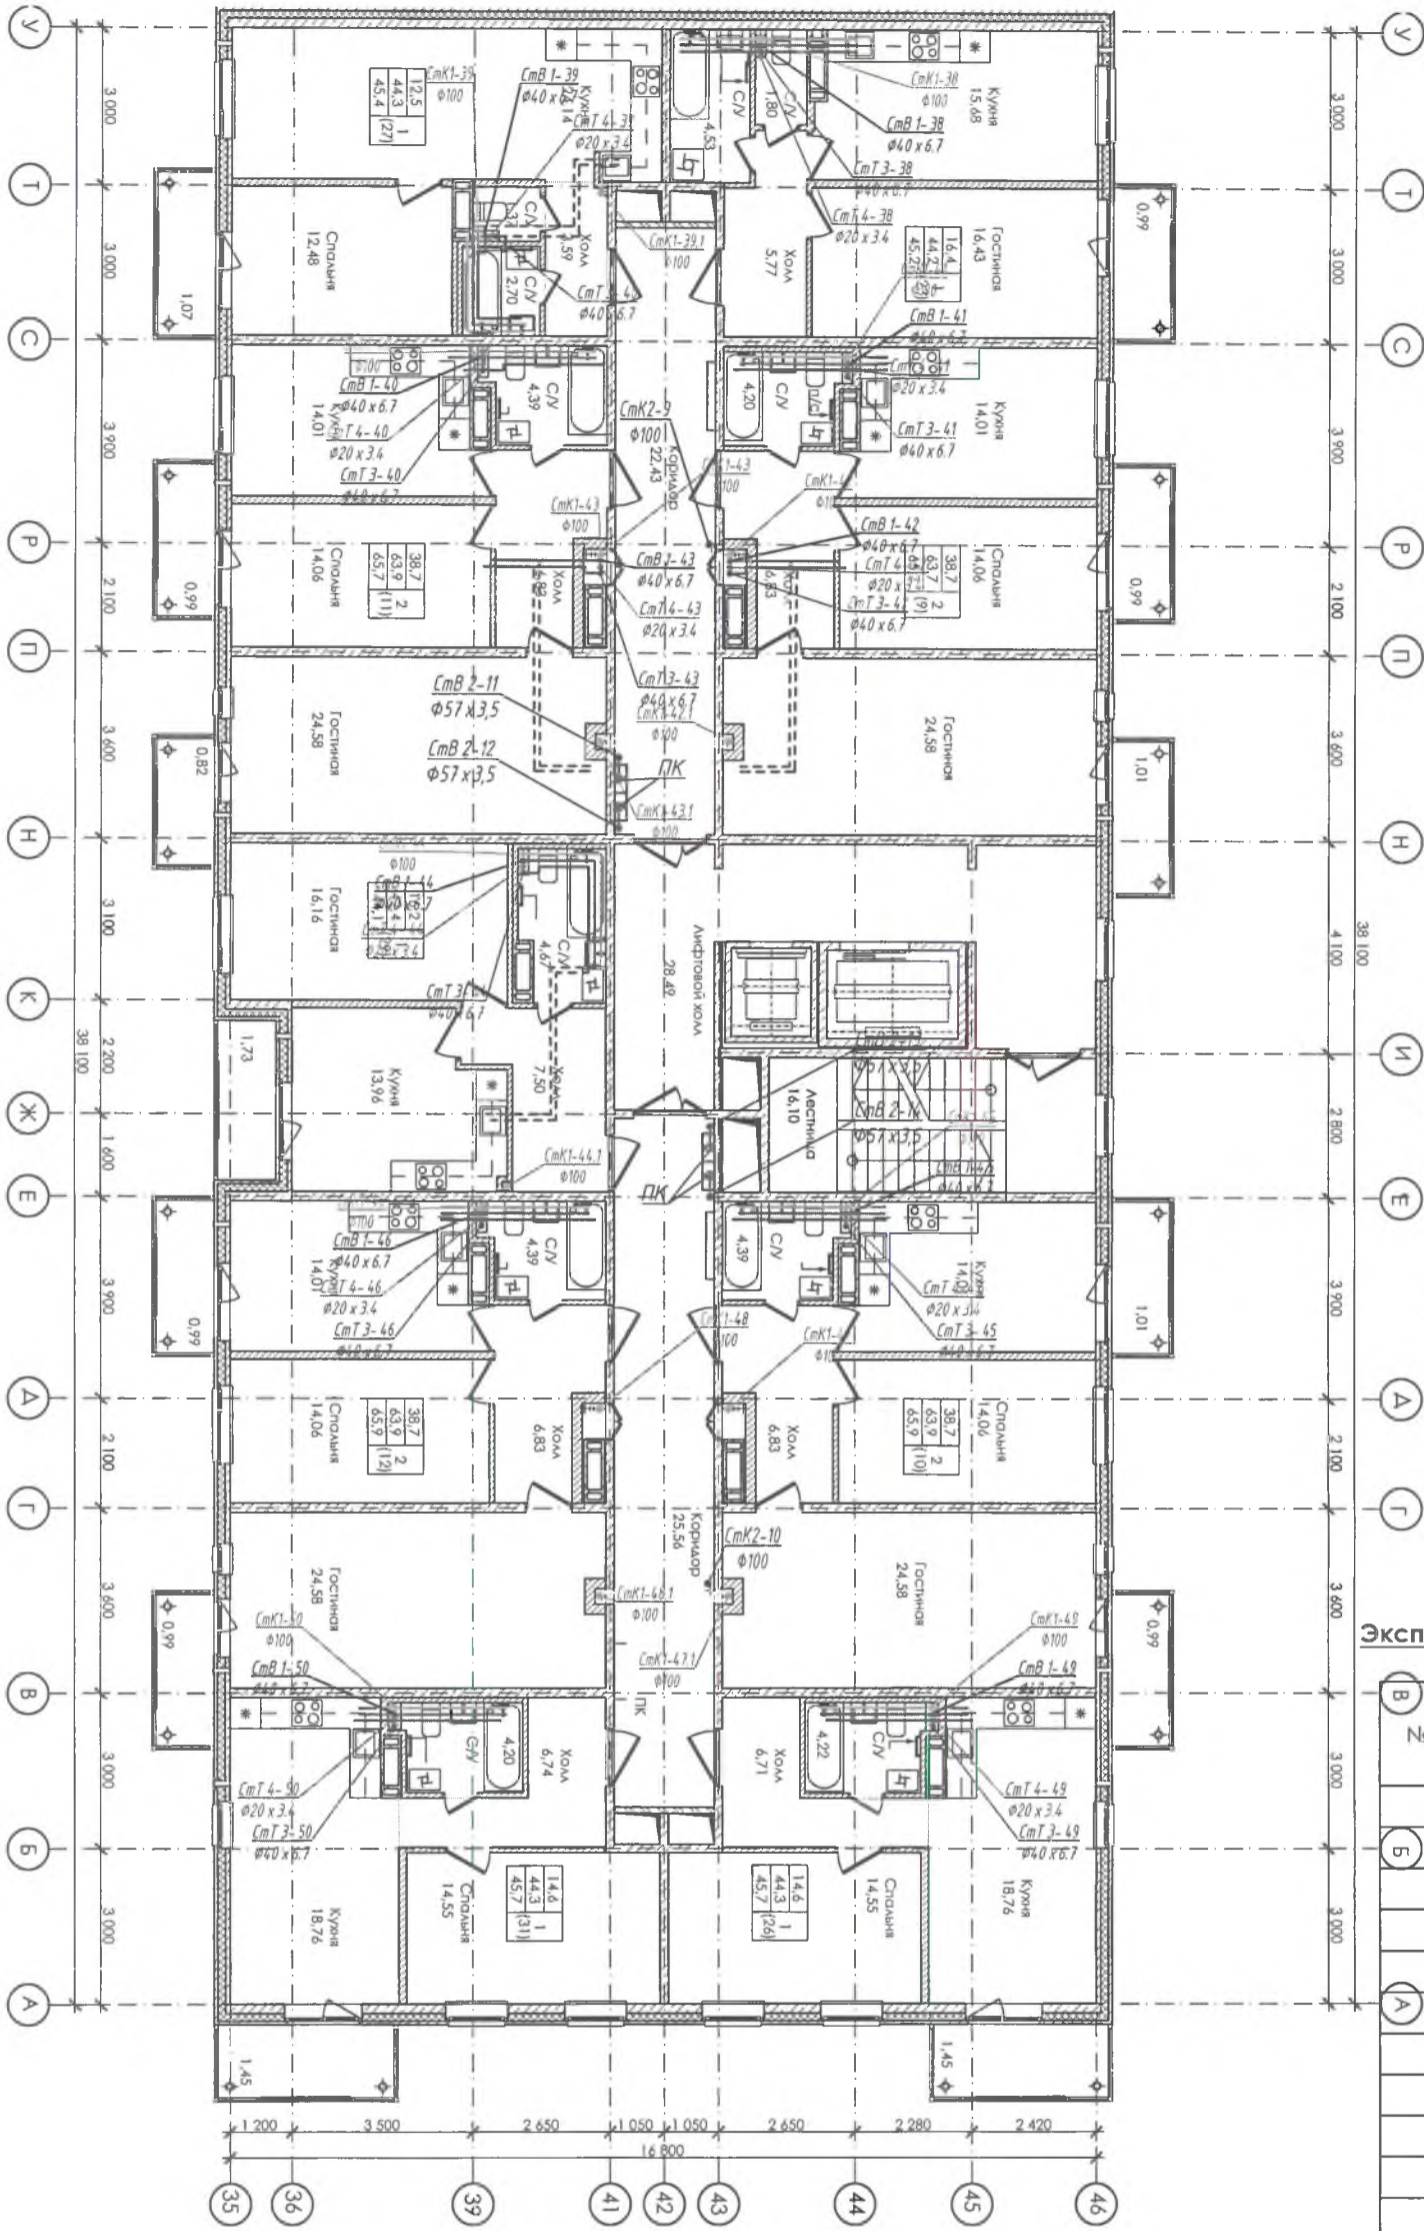

Компоновочная схема

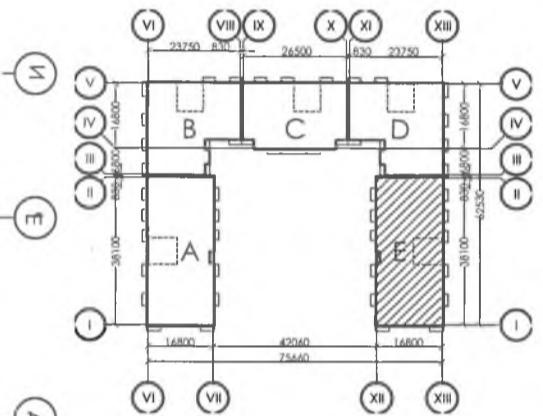


Экспликация помещений 6-12 этажа секции Е

№	Наименование	Площадь, м ²
1 (23)	Однокомнатная квартира	43,81
1 (26)	Однокомнатная квартира	44,30
1 (27)	Однокомнатная квартира	43,64
1 (29)	Однокомнатная квартира	41,99
1 (31)	Однокомнатная квартира	44,30
2 (9)	Двухкомнатная квартира	62,80
2 (10)	Двухкомнатная квартира	62,80
2 (11)	Двухкомнатная квартира	62,80
2 (12)	Двухкомнатная квартира	62,80
МОП		93,00
		562,24 м ²

Согласовано

Инв. № подл. Подп. и дата. Взам. инв. №

А-13-17-00.ВК					
Ленинградская область, Всеволожский район, пос. Колтуши, д. Старая.					
Изм.	Кол. чч	Лист № док.	Подп.	Дата	
Разраб.	Антонов				
Пров.					
Исполнительный План 6-12 этажа секции Е.				Стадия	Лист
				ИД	19
				 КОЛТУШСКАЯ СТРОИТЕЛЬНАЯ КОМПАНИЯ	
				Формат А2	